
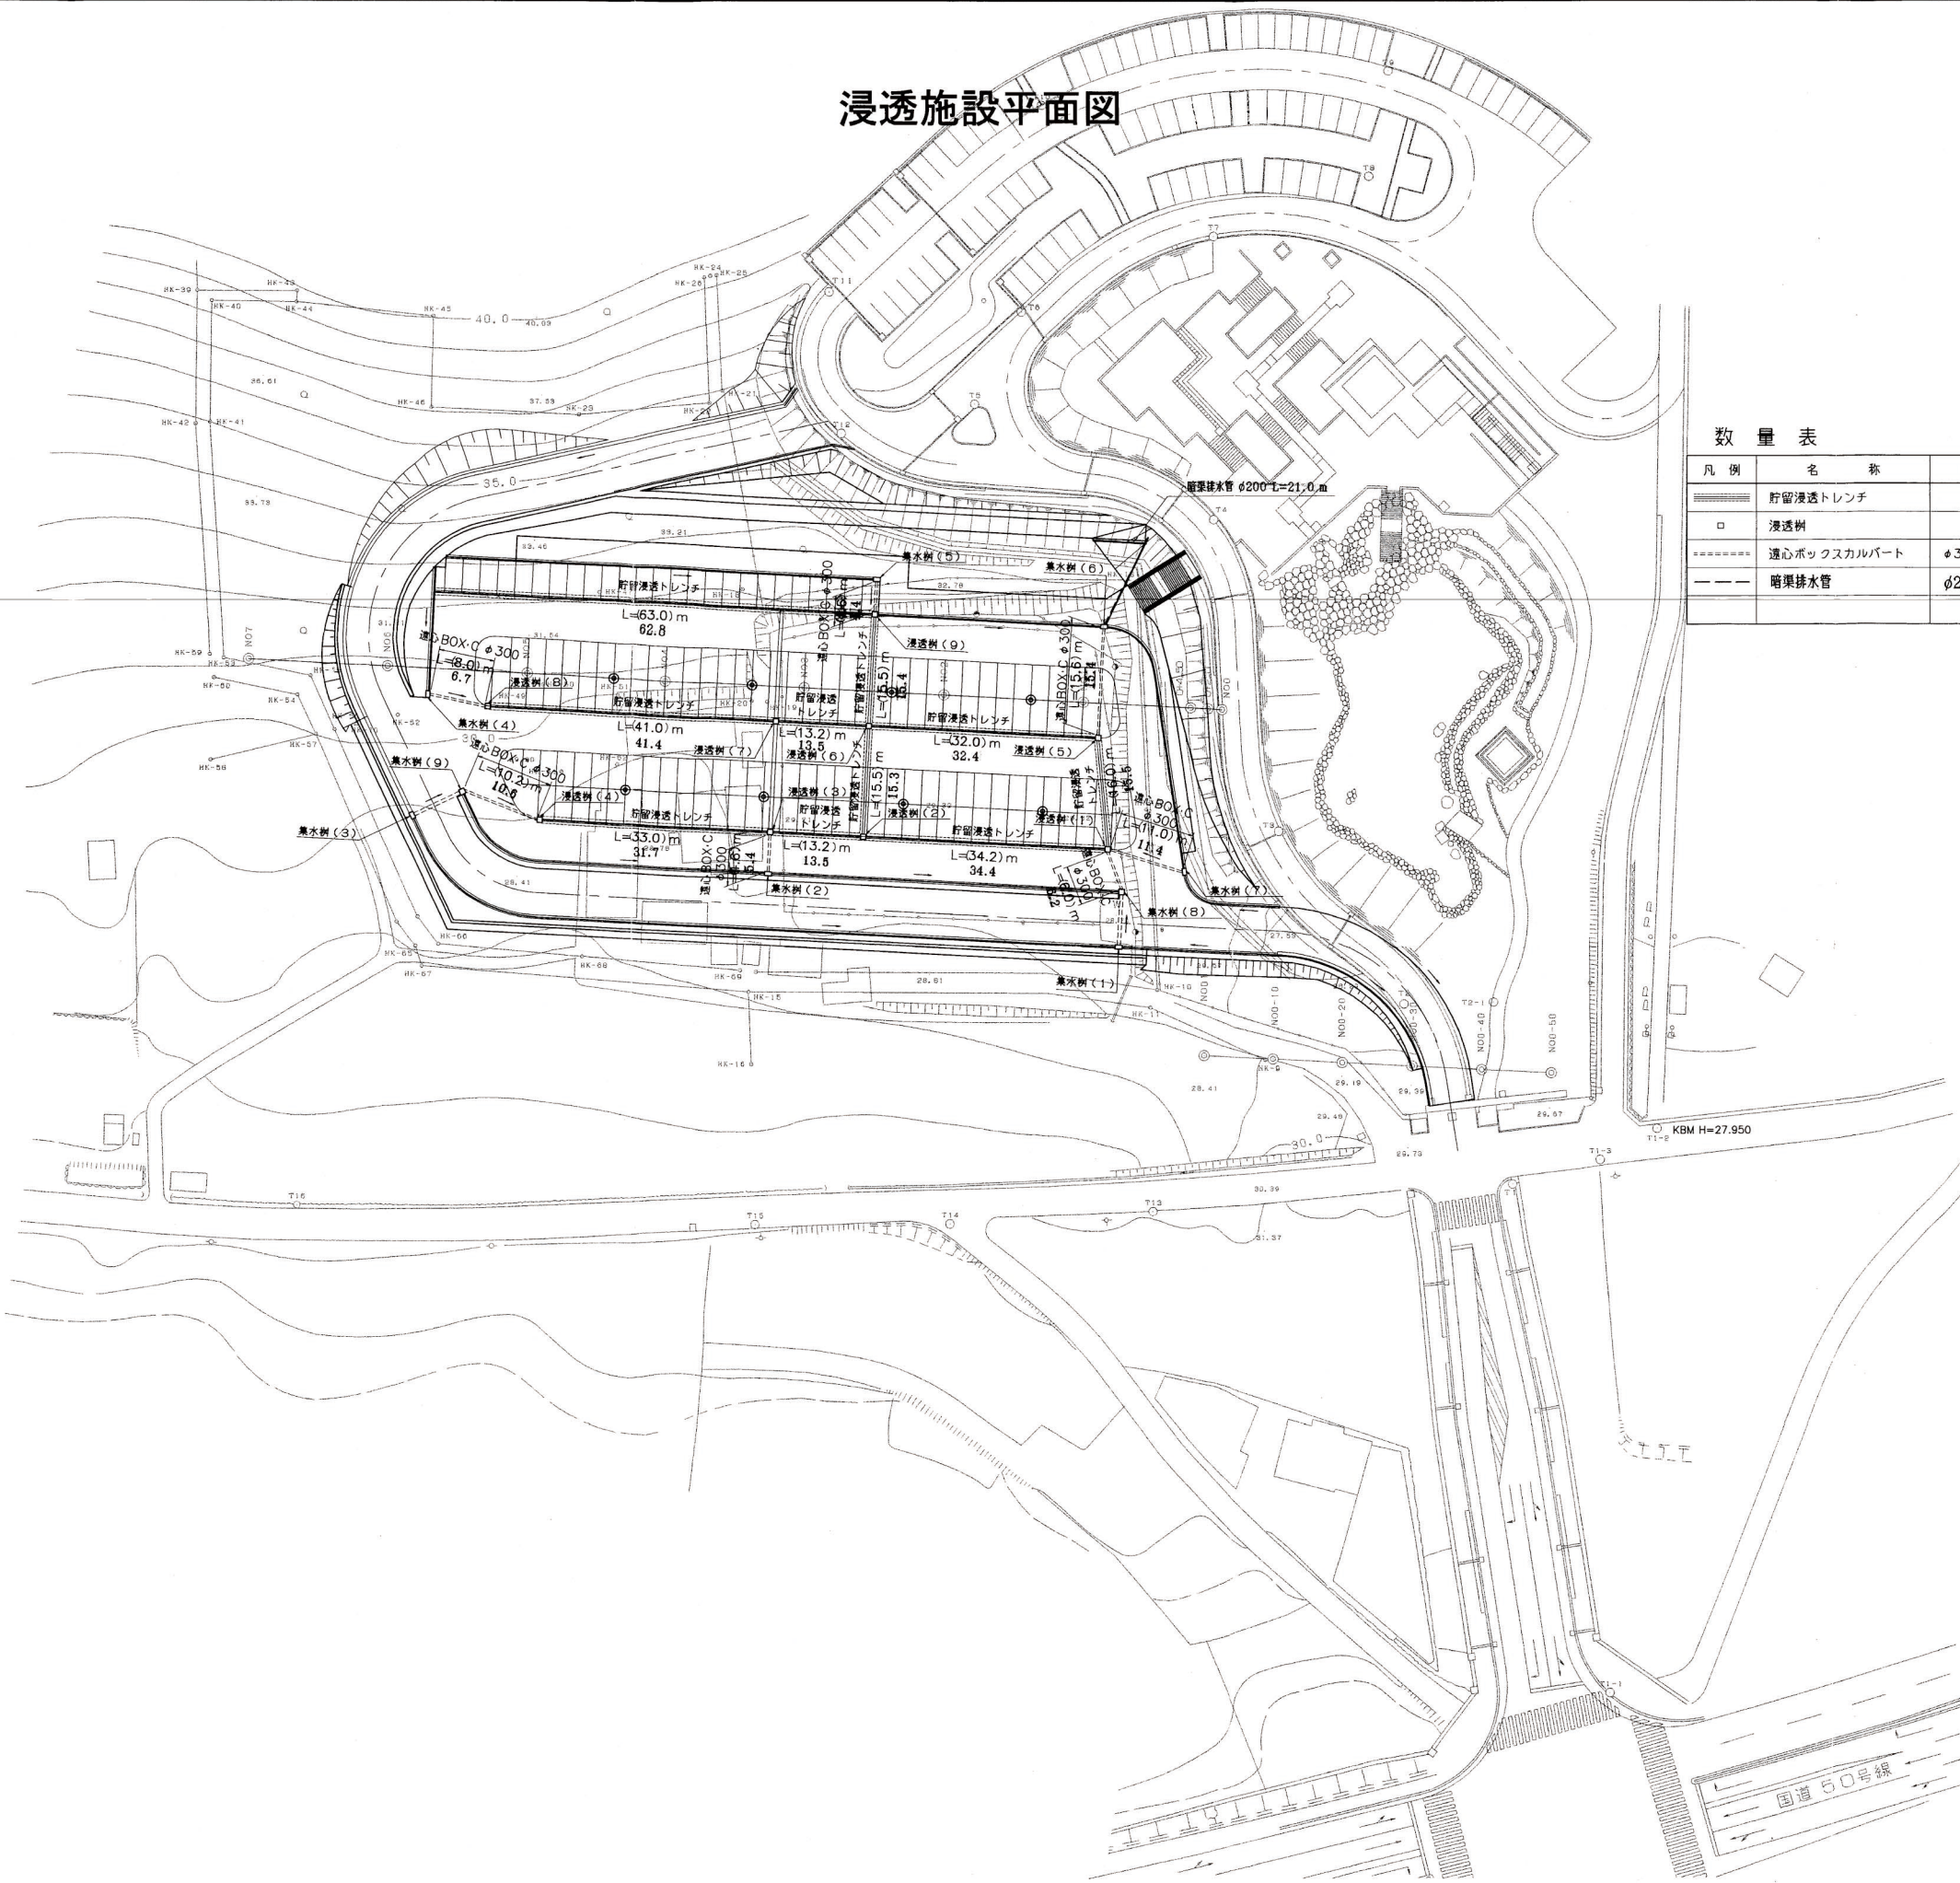


# 浸透施設平面図

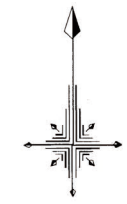


### 数量表

凡例	名称	規格・寸法	単位	数量	備考
////	貯留浸透トレンチ		m	(260.6) 275.9	
□	浸透樹		基	9	
-----	透心ボックスカルバート	φ300	m	(60.0) 60.1	
---	暗渠排水管	φ200	m	(-) 21.0	


変更実施		分割21号	
事業年度	平成 13 年度		
工事名	国庫補助公園	工事	
公園名	みかも山公園		
工事箇所	下都賀 藤岡 大田和		
浸透施設平面図		縮尺	
図面番号	13 葉中之 3		

カスゲード工(目地)


平面図

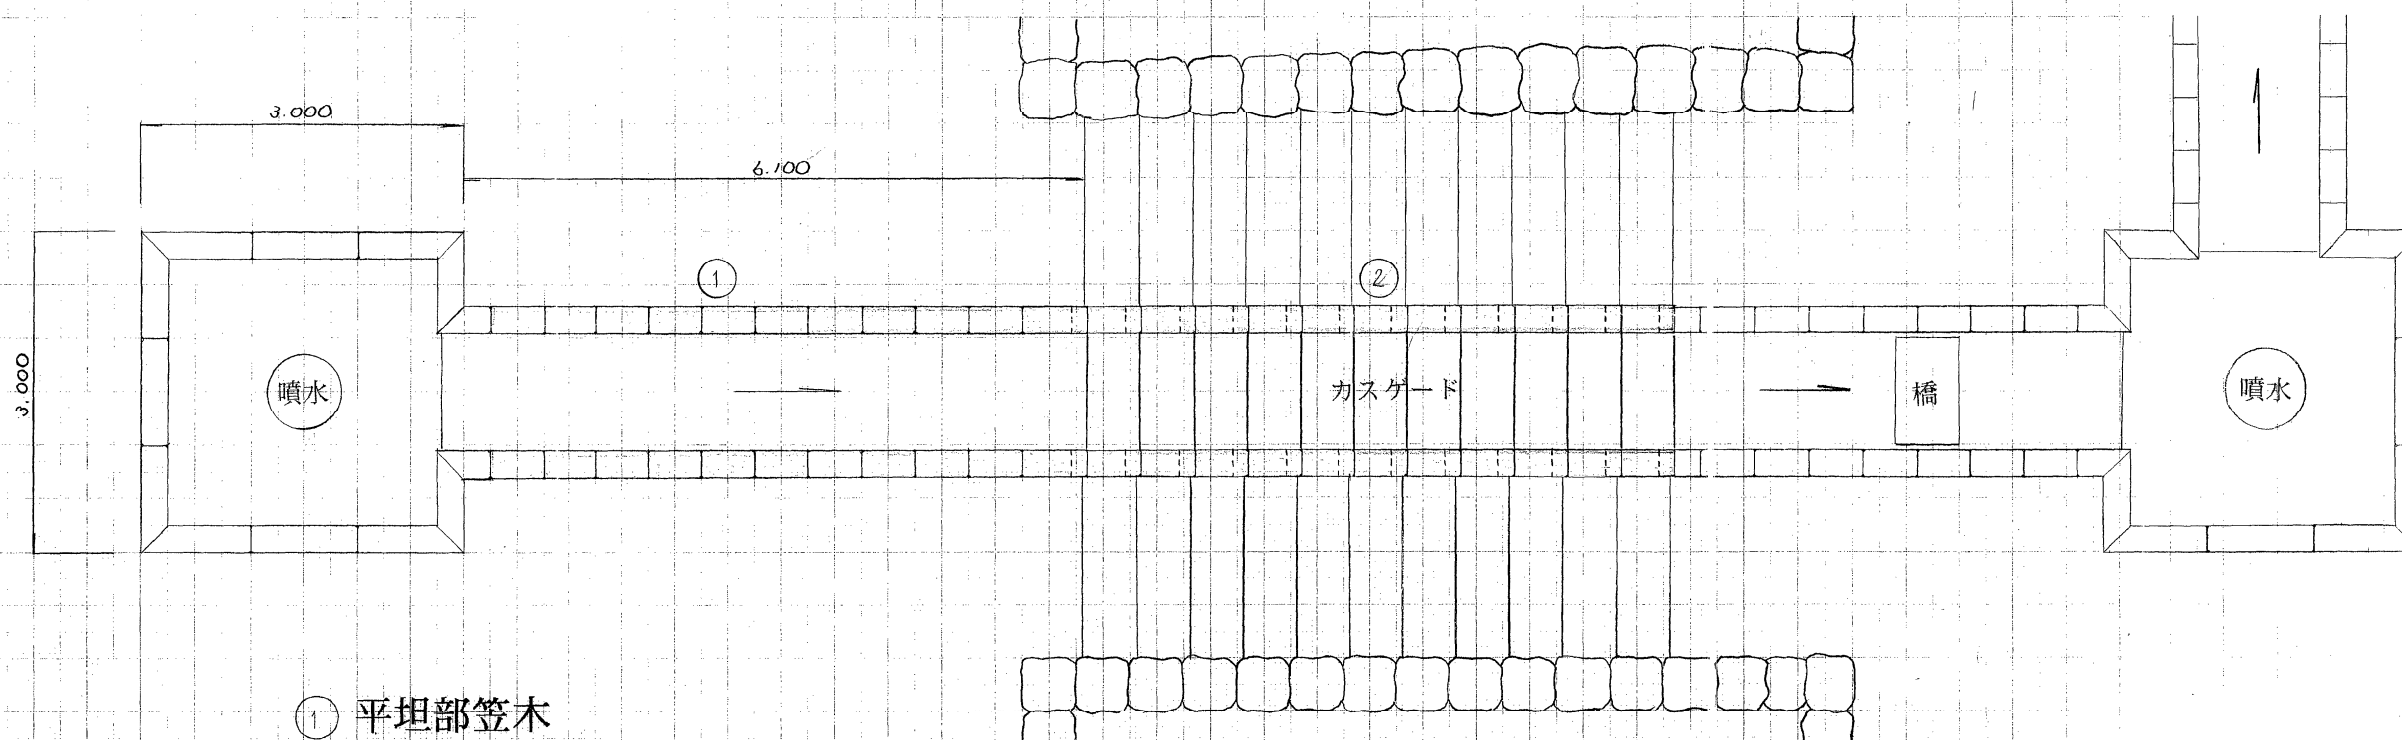

① 平坦部笠木

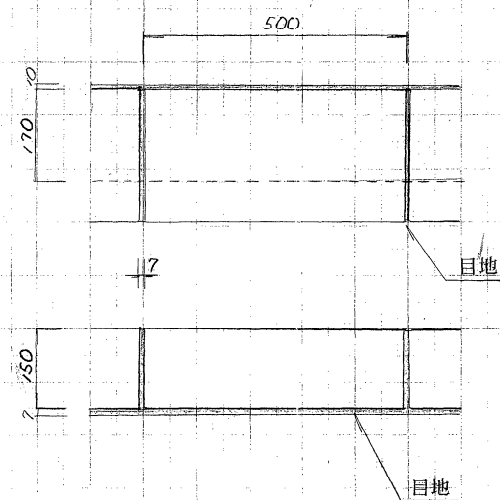

② 階段部笠木

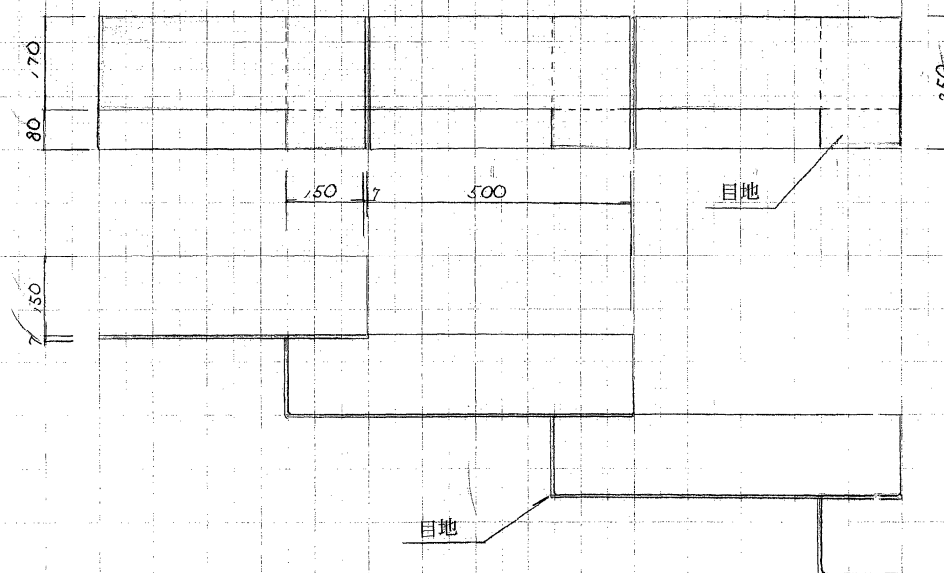


	計 算	数 量
平坦部 笠木目地 モルタル	$0.17 \times 0.15 \times 11 \times 2 \times 0.007$ $+ 0.5 \times 0.65 \times 11 \times 2 \times 0.01$	0.01 $m^3$
階段部 笠木目地 モルタル	$\{ (0.17 \times 0.65 + 0.25 \times 0.15) \times 11 \times 2$ $+ 0.15 \times 0.25 \times 11 \times 2 \} \times 0.007$	0.03 $m^3$

実 施

事業年度	平成 12 年度
工事名	みかも山公園施設整備 工事
路線名	みかも山公園
工事箇所	下都賀 <sup>市</sup> 藤岡 <sup>町</sup> 大田和
カスゲード工(目地) 縮尺	
図面番号	2 葉中之 1


### レール平面図

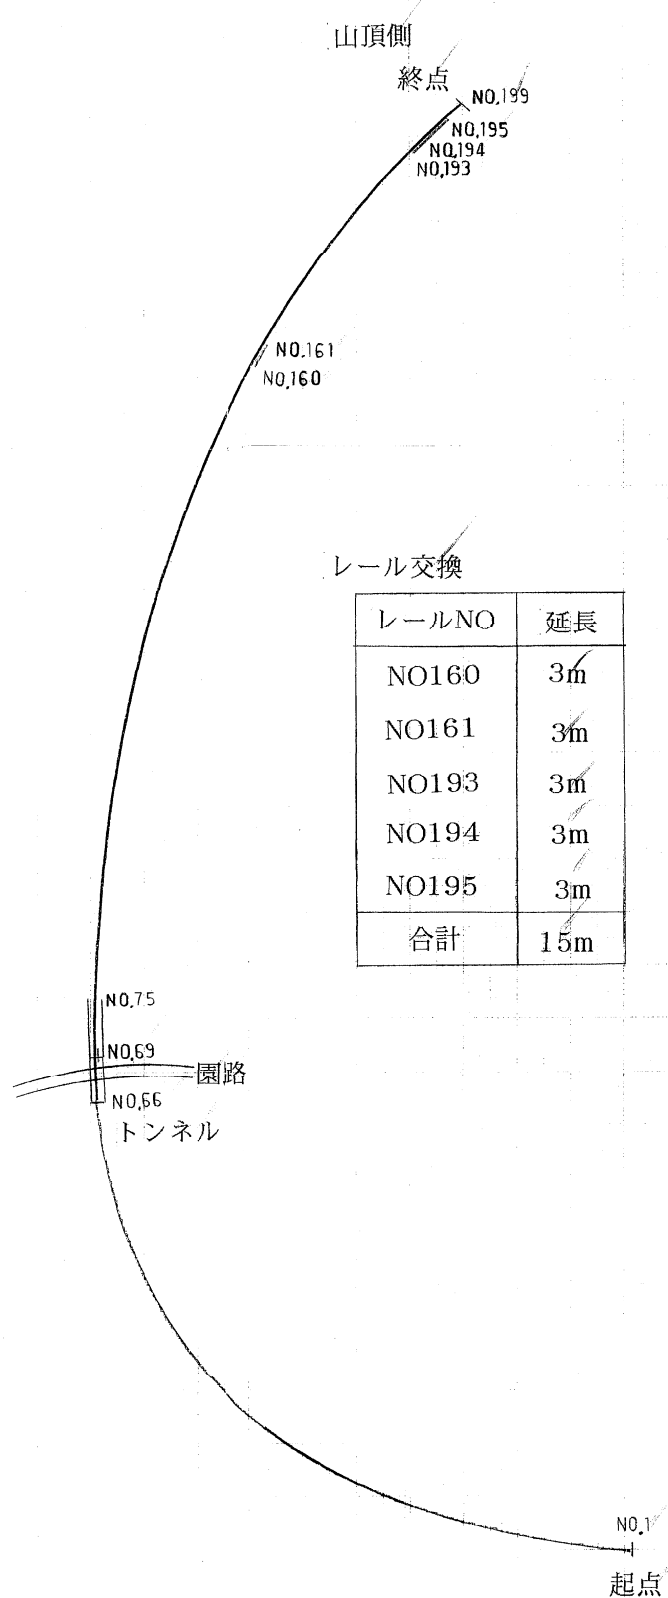


レール交換

レールNO	延長
NO160	3m
NO161	3m
NO193	3m
NO194	3m
NO195	3m
合計	15m

### レール構造図

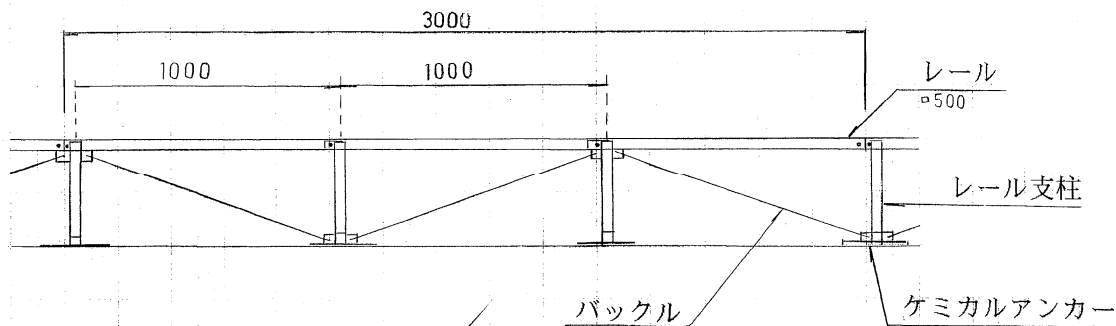


### 支柱構造図

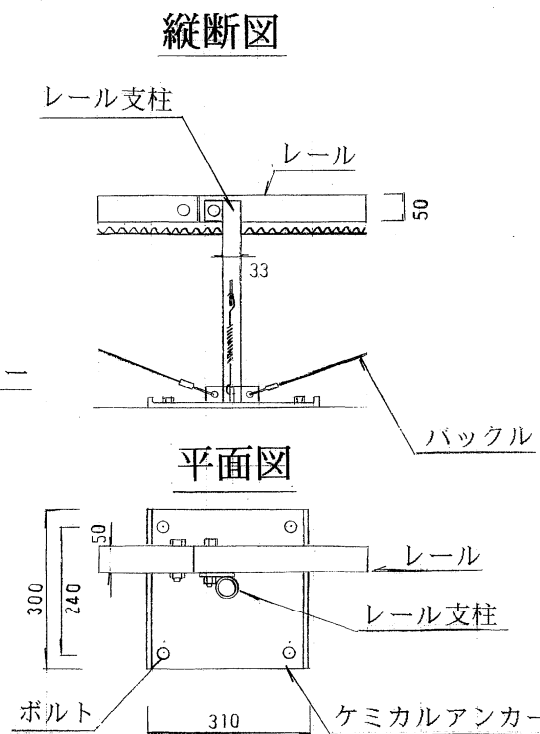


### 台車機関図

縦断面図

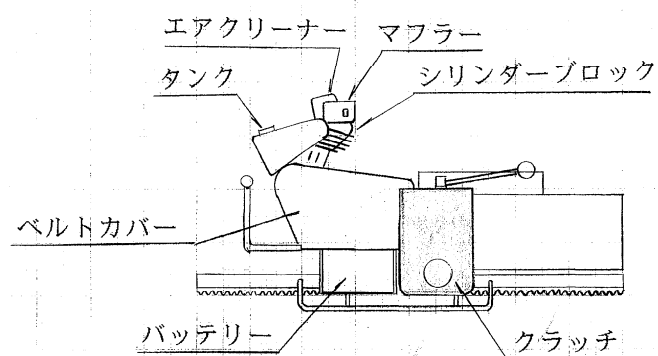

平面図

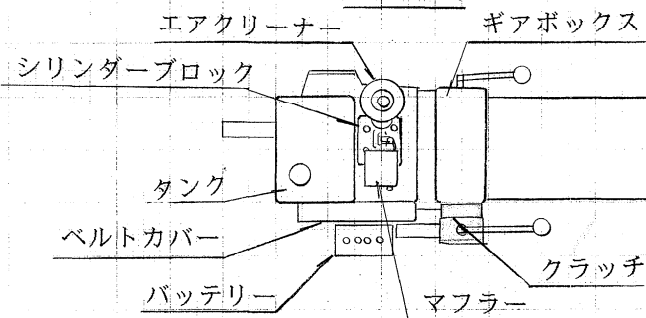


### 実施

事業年度	平成 12 年度
工事名	みかも山公園施設整備 工事
路線名	みかも山公園
工事箇所	下都賀 郡市 藤岡 町村 大田和
モノレール工	縮尺
図面番号	2 葉中之 2

# 県南大規模公園南入口ゾーン平面図

分割9号



本線		支線	
1	IP.1	1	IP.1S
IA =	136-42-30	IA =	12-25-43
R =	10	R =	20
TL =	25.198	TL =	2.178
CL =	23.860	CL =	4.338
SL =	17.110	SL =	0.118
		2	IP.2S
		IA =	12-54-00
		R =	20
		TL =	2.261
		CL =	4.503
		SL =	0.127

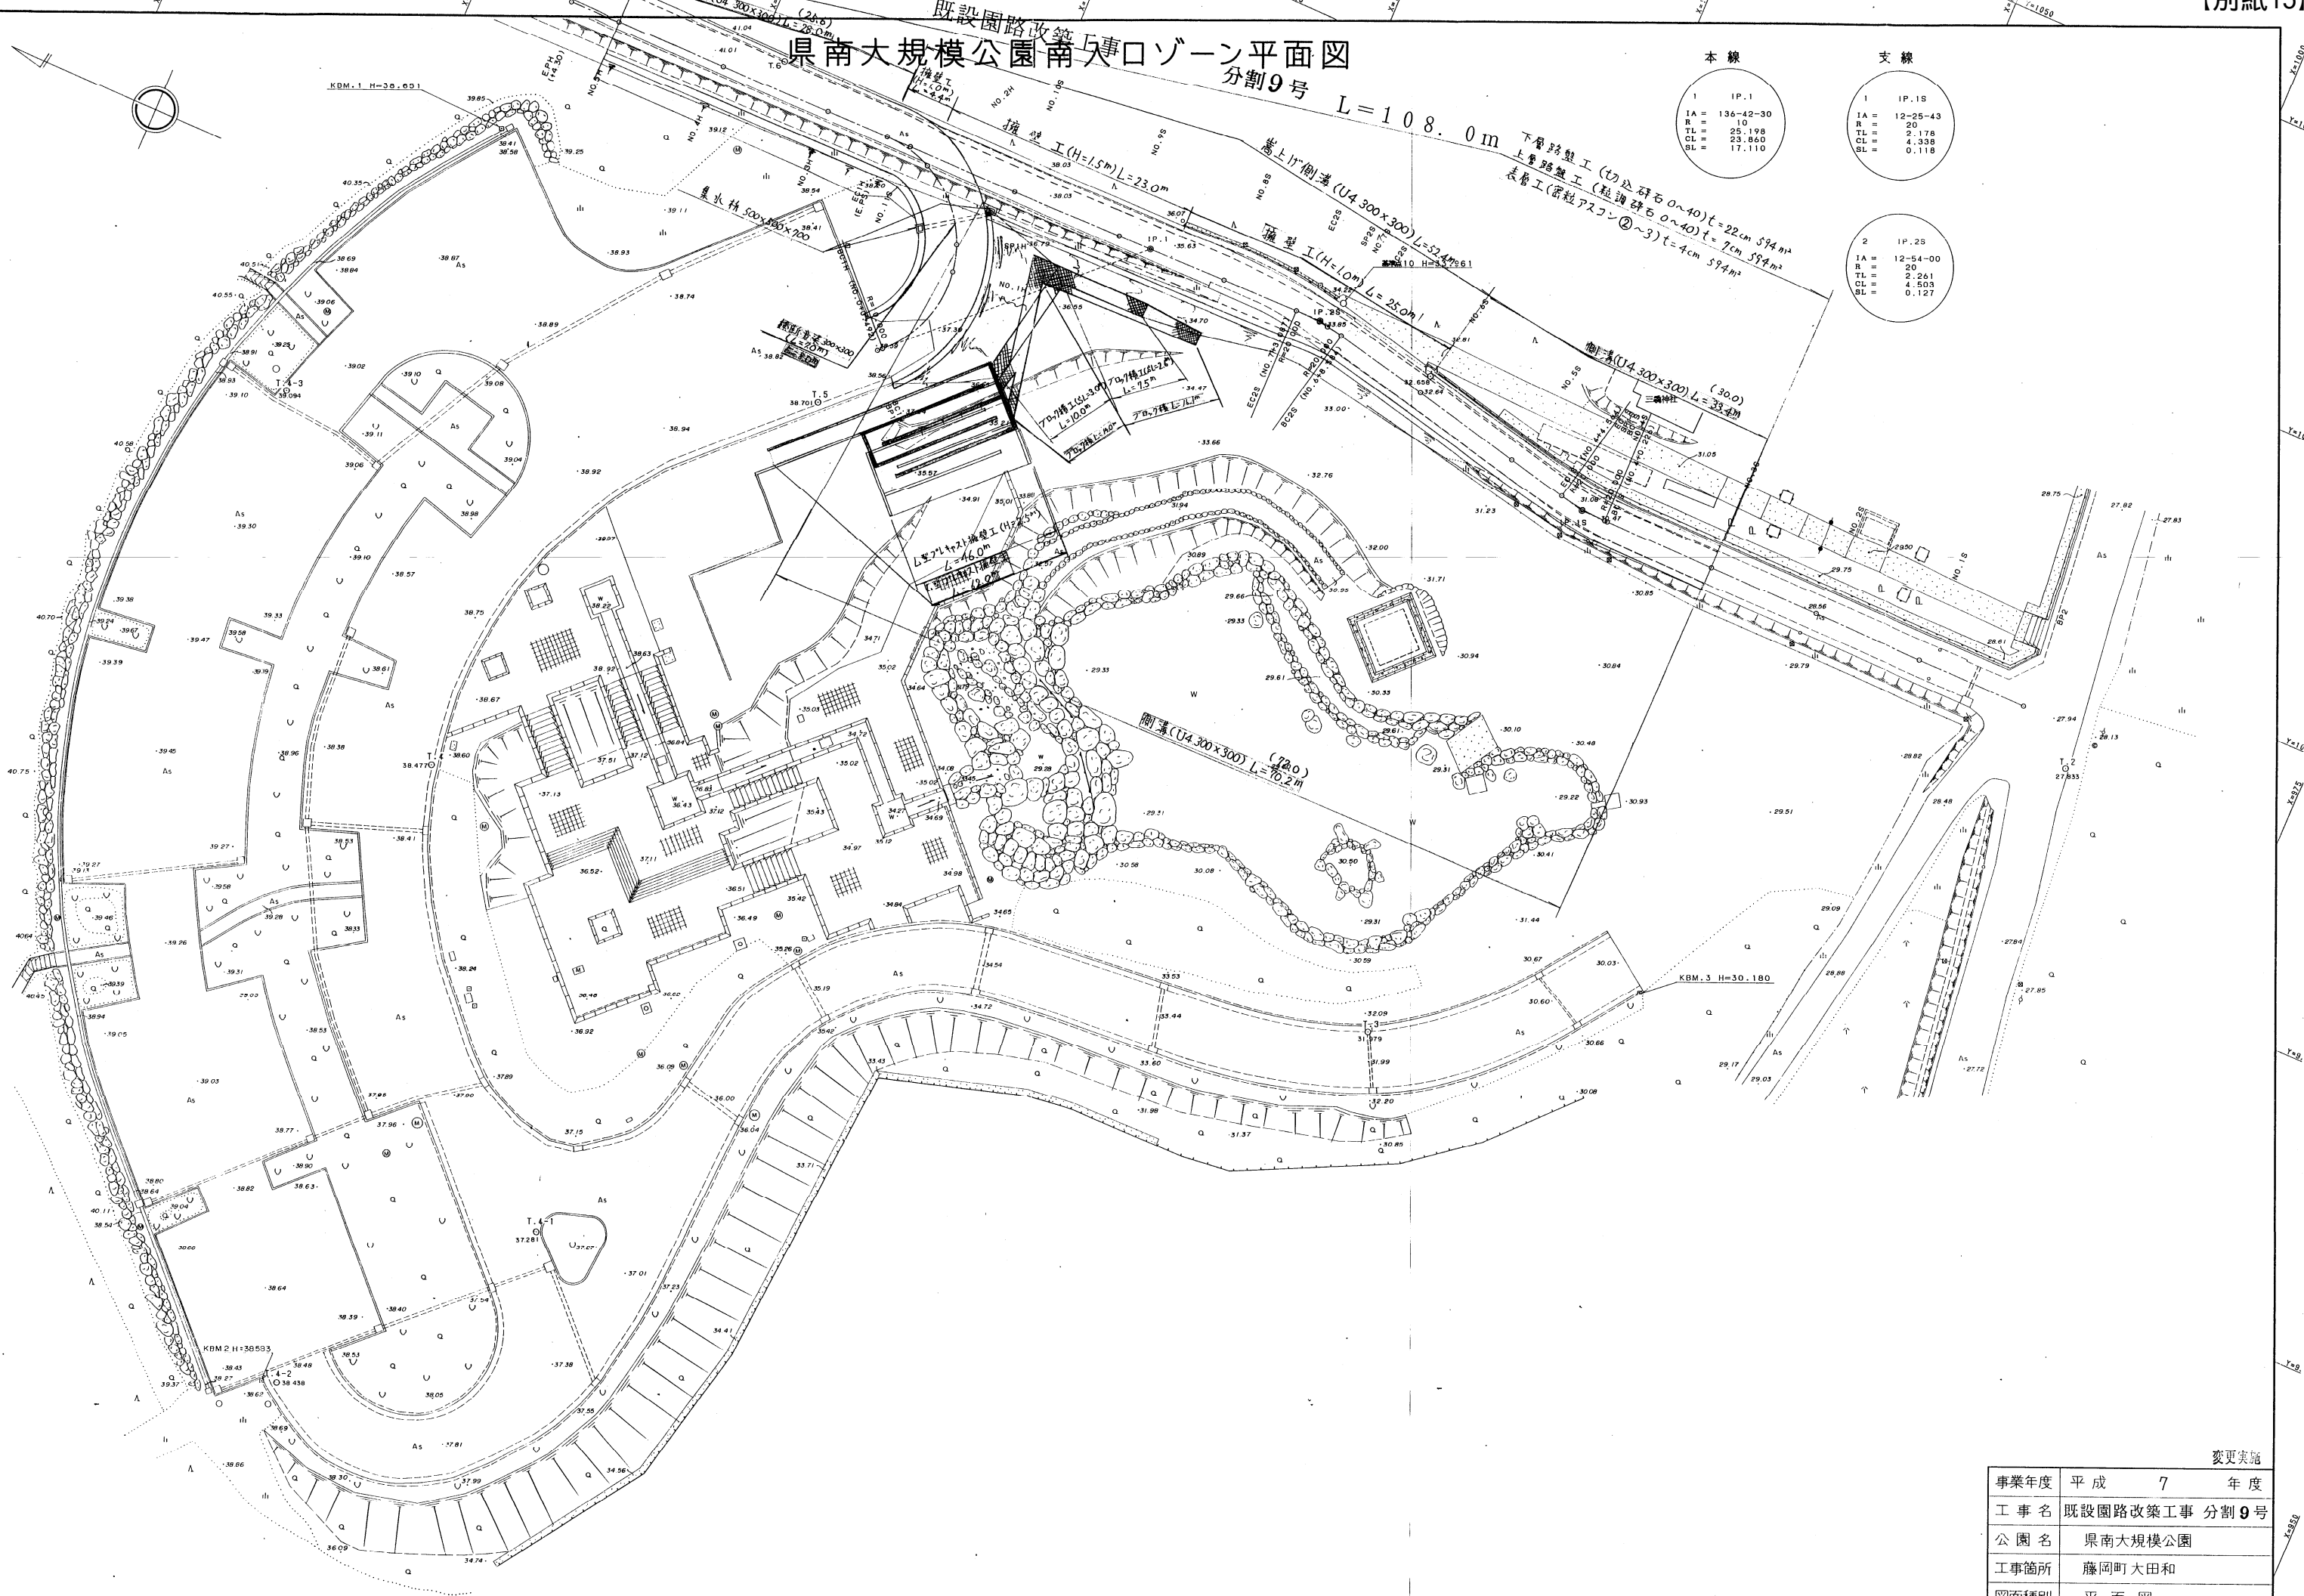

変更実施


事業年度	平成 7 年度
工事名	既設園路改築工事 分割9号
公園名	県南大規模公園
工事箇所	藤岡町大田和
図面種別	平面図
図面番号	7-1 縮尺

防護柵

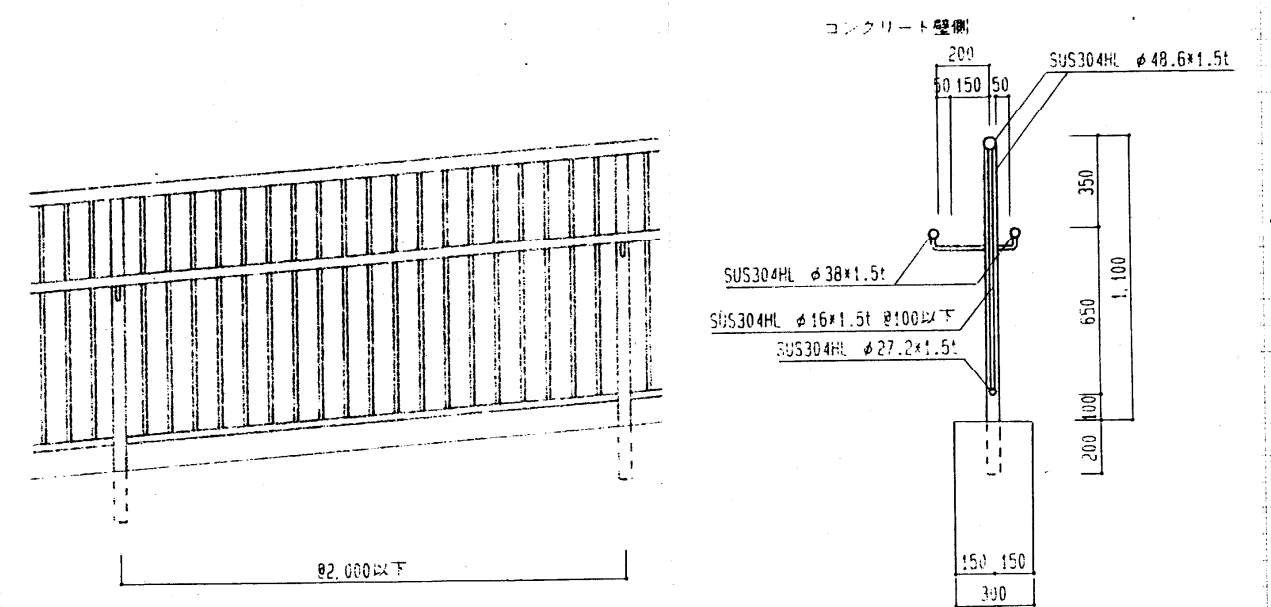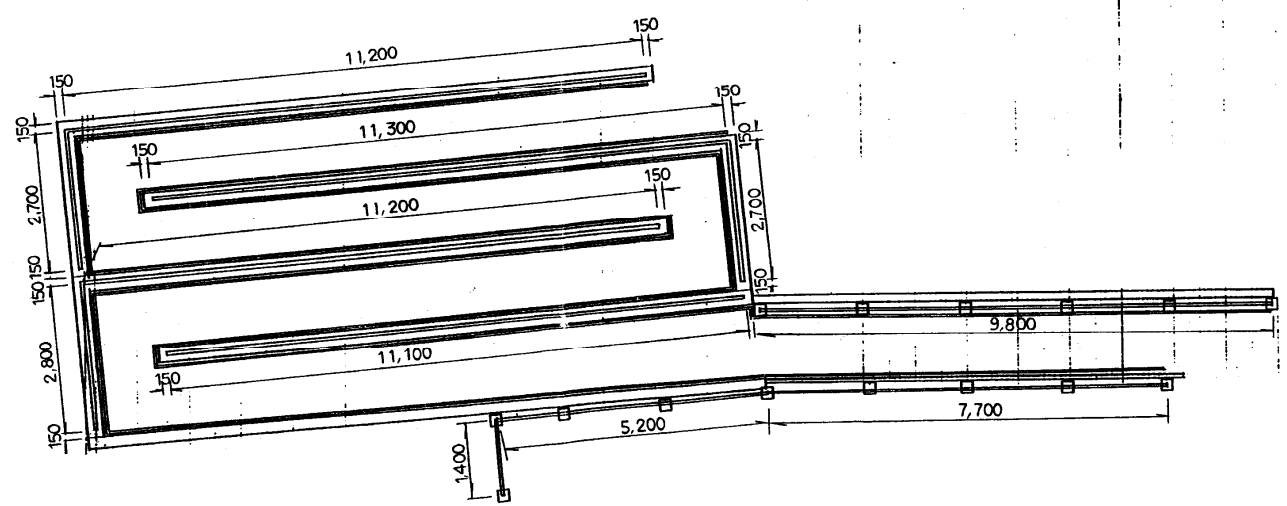

標準詳細図

手摺

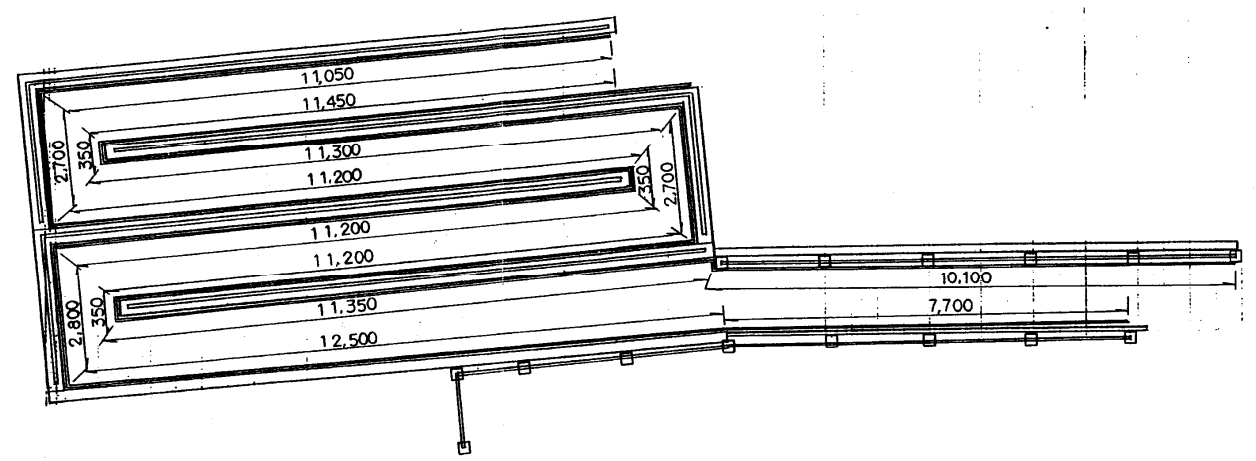


変更実施

事業年度	平成 7 年度
工事名	既設園路改築工事
路線名	泉南大規模公園
工事箇所	郡 藤 岡 町 大田和
防護柵 構造図 縮尺	
図面番号	7 葉中之 5

構造図

排水側溝  
(U-4 300×300)

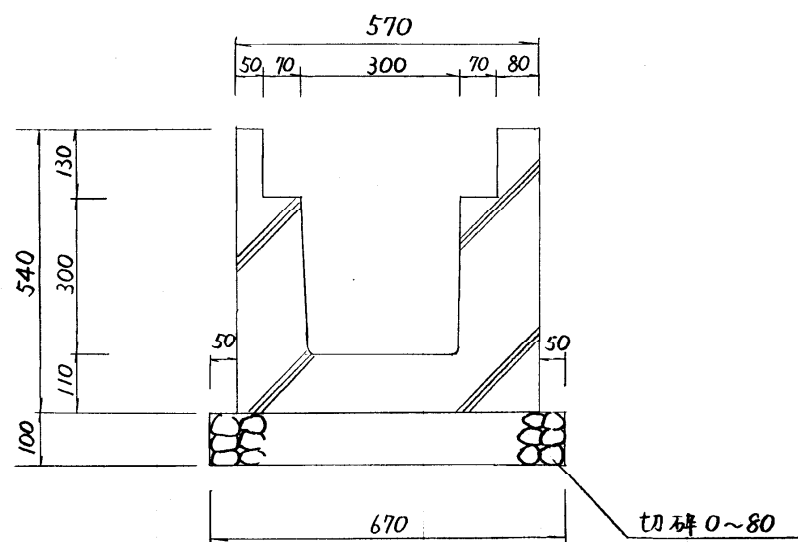

10m当り


切石基礎(0~80)

$$0.67 \times 0.1 \times 10 = 0.7 \text{ m}^3$$

床拵(礫交り土)

$$0.67 \times 10 = 6.7 \text{ m}^2$$

横断暗渠  
(T-20 300×300)

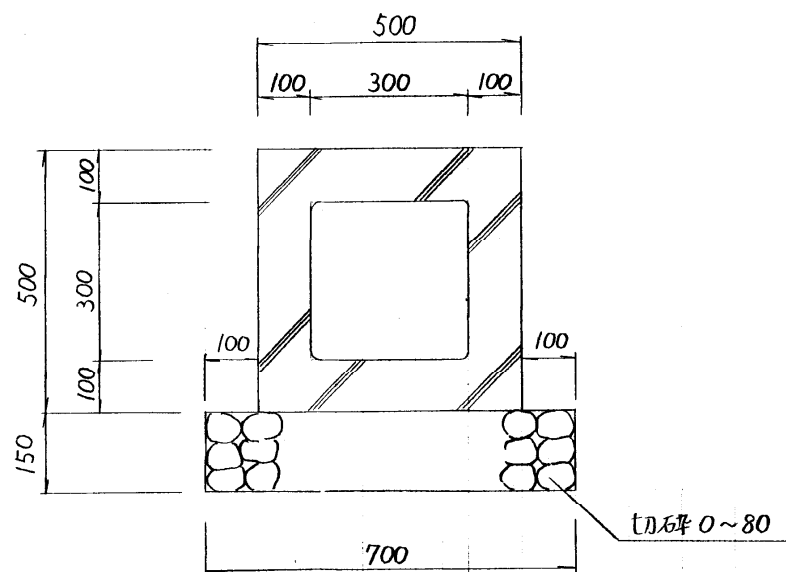

10m当り


切石基礎(0~80)

$$0.70 \times 0.15 \times 10 = 1.1 \text{ m}^3$$

床拵(礫交り土)

$$0.70 \times 10 = 7.0 \text{ m}^2$$

集水枡  
(500×500×700)

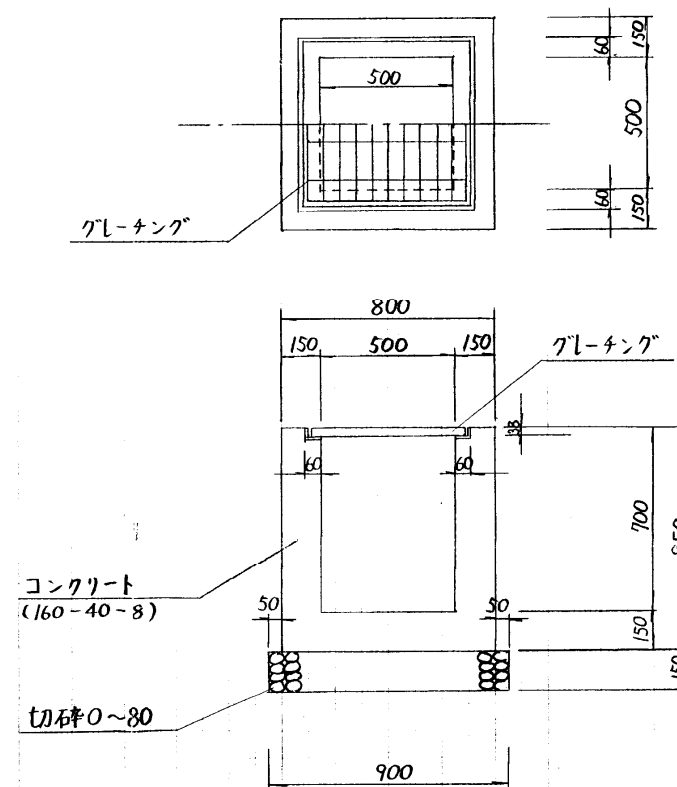

1基当り

コンクリート(160-40-8)

$$(0.85 \times 0.8 \times 0.8) \{0.5 \times 0.5 \times 0.7 + (0.038 \times 0.62 \times 0.06 \times 2) + (0.038 \times 0.5 \times 0.06 \times 2)\} = 0.36 \text{ m}^3$$

型枠

$$0.85 \times 0.8 \times 4 + (0.7 - 0.038) \times 0.5 \times 4 + 0.038 \times 0.62 \times 4 = 4.12 \text{ m}^2$$

切込碎石

$$0.9 \times 0.9 \times 0.15 = 0.1 \text{ m}^3$$

床拵


$$0.9 \times 0.9 = 0.8 \text{ m}^2$$

実施

事業年度	平成 7 年度
工事名	既設園路改築工事 分割 9 号
路線名	県南大規模公園
工事箇所	郡市 藤岡 町村 大田和
構造図	縮尺
図面番号	16 葉中之 15

構造図

L型プレキャスト擁壁

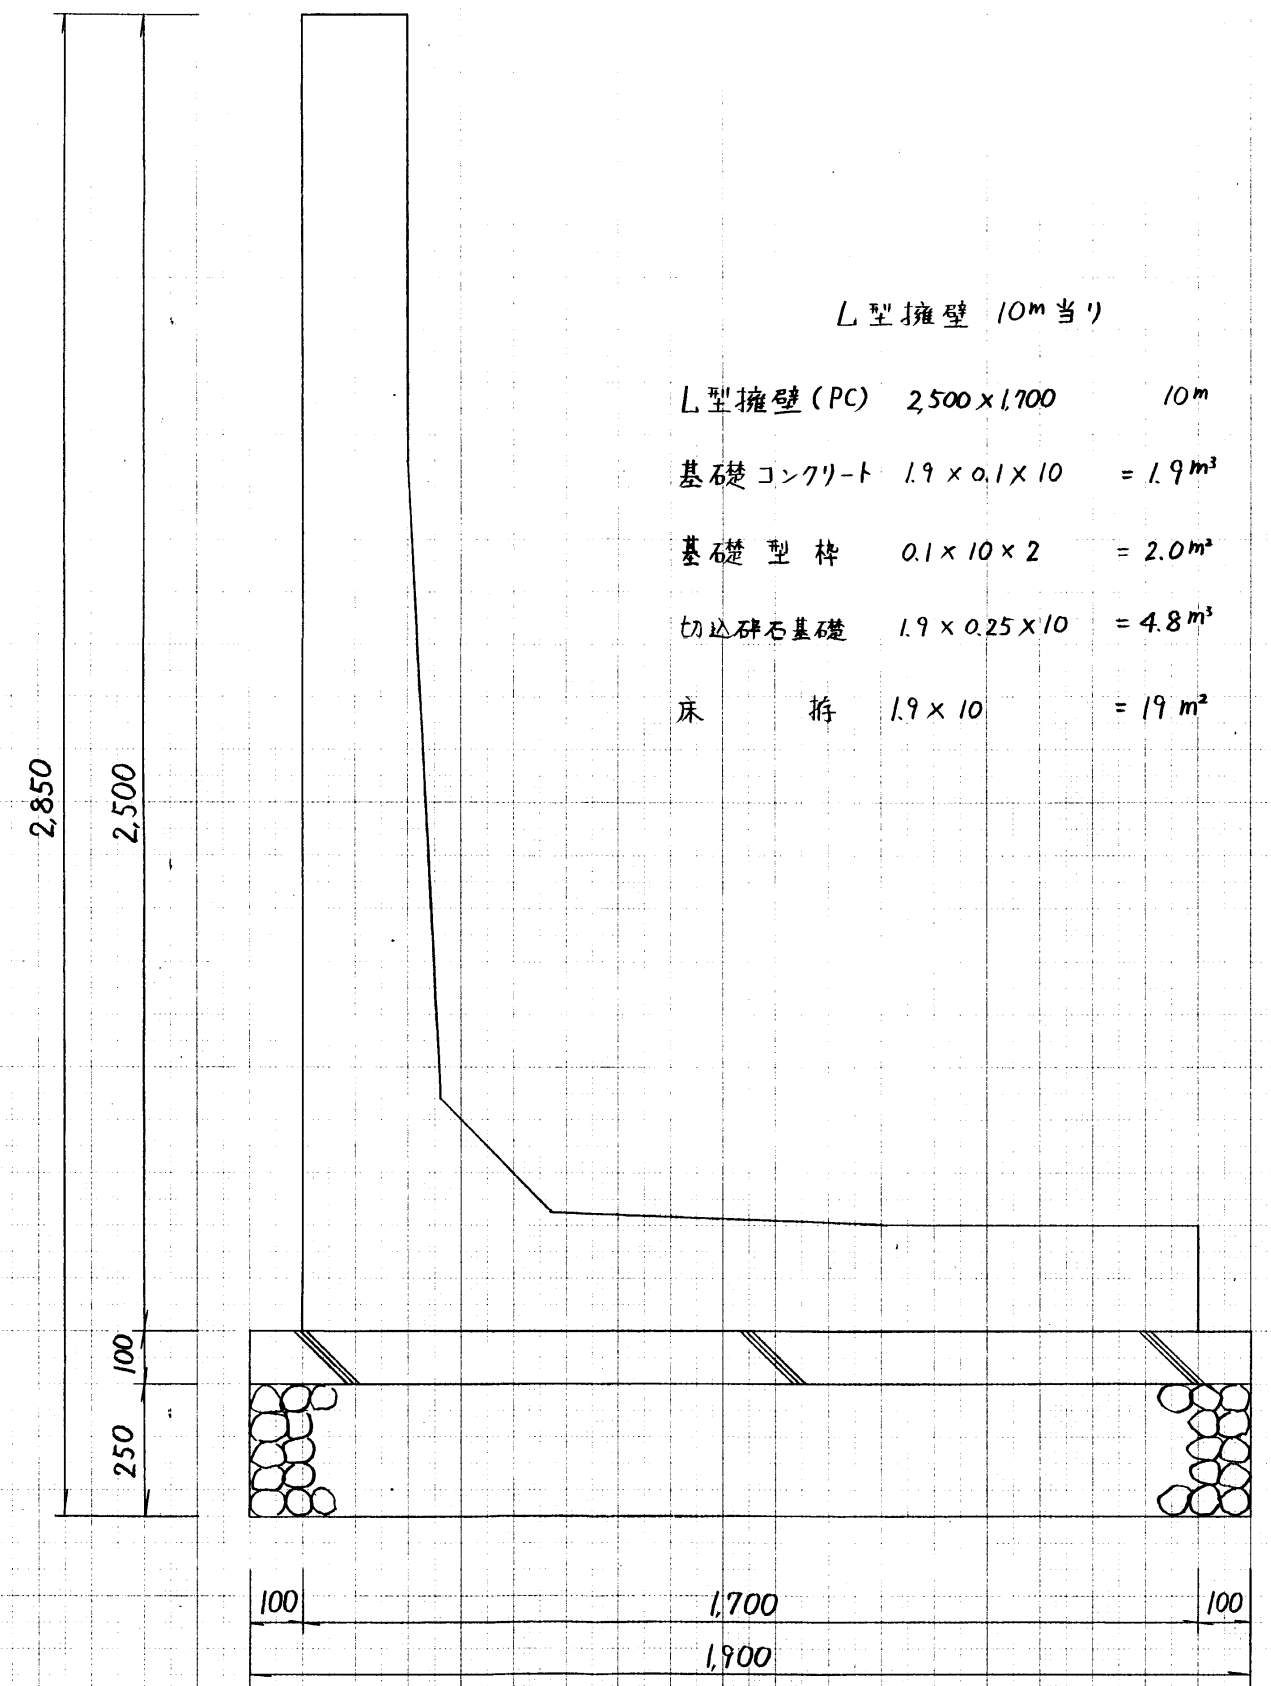



L型擁壁 10m当り

- L型擁壁(PC) 2500×1700 10m
- 基礎コンクリート 1.9×0.1×10 = 1.9m<sup>3</sup>
- 基礎型枠 0.1×10×2 = 2.0m<sup>2</sup>
- 切込碎石基礎 1.9×0.25×10 = 4.8m<sup>3</sup>
- 床 拵 1.9×10 = 19m<sup>2</sup>

変更実施

事業年度	平成 7 年度
工事名	既設園路改築工事 分割 9号
路線名	県南大規模公園
工事箇所	郡市 藤岡 町村 大田和
構造図	縮尺
図面番号	7 葉中之 4-2

見下げブロック展開図

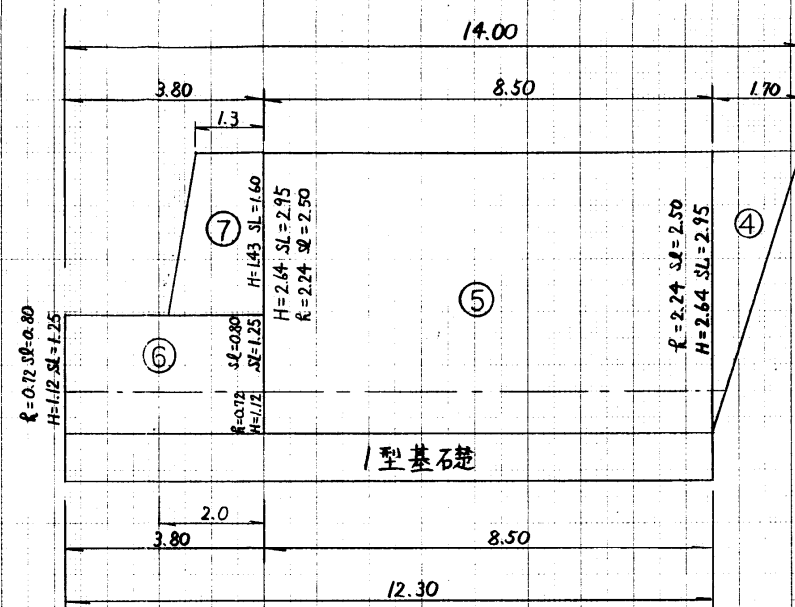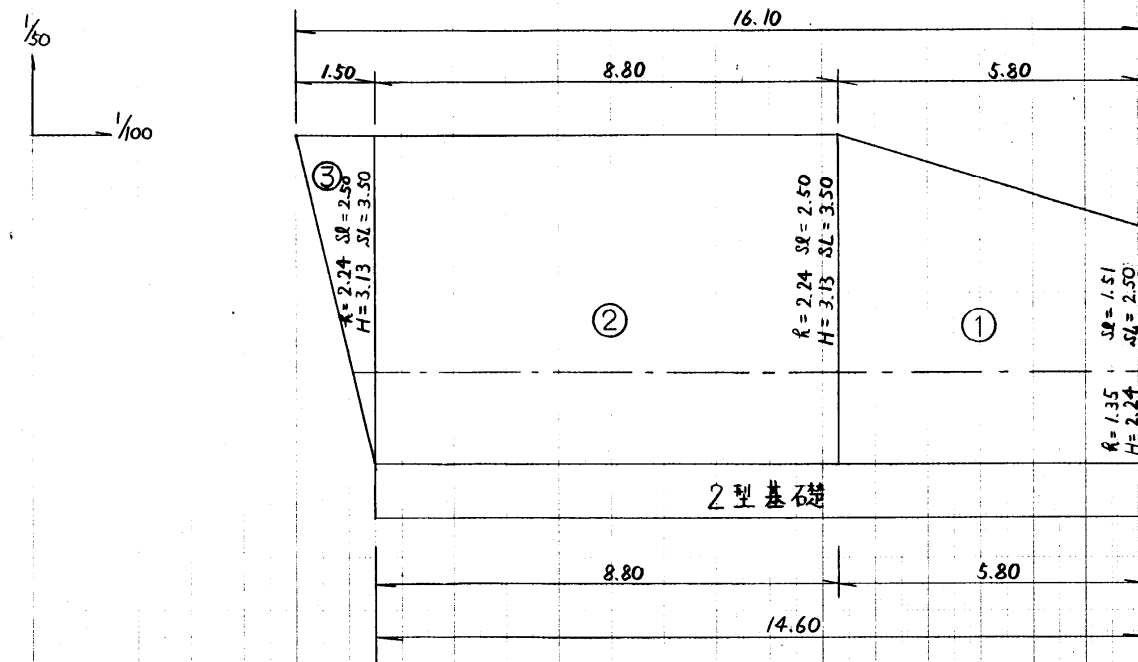

- ・ブロック積面積 (t=10cm) 35.0 m<sup>2</sup>  
(t=15cm) 50.8 m<sup>2</sup>
- ・天端コンクリート 1.7+8.5+3.8+1.3+1.5+8.8+5.8=31.4m
- ・基礎コンクリート (1)型 8.5+3.8+2.0=14.3m  
(2)型 8.8+5.8=14.6m
- ・水抜パイプ 65.3 × 1/2 × 0.56 ≒ 18.3m

区分	番号	ブロック面積 (m <sup>2</sup> )	水抜パイプ対象面積 (m <sup>2</sup> )
t=0.15	①	(2.50+3.50) × 1/2 × 5.80 ≒ 17.4	(1.51+2.50) × 1/2 × 5.80 ≒ 11.6
t=0.15	②	3.50 × 8.80 ≒ 30.8	2.50 × 8.80 ≒ 22.0
t=0.15	③	3.50 × 1.50 × 1/2 ≒ 2.6	(1.50+0.40) × 1/2 × 2.50 ≒ 2.4
t=0.10	④	2.95 × 1.70 × 1/2 ≒ 2.5	(1.70+0.25) × 1/2 × 2.50 ≒ 2.4
t=0.10	⑤	2.95 × 8.50 ≒ 25.1	2.50 × 8.50 ≒ 21.3
t=0.10	⑥	1.25 × 3.80 ≒ 4.8	0.80 × 3.80 ≒ 3.0
t=0.10	⑦	(1.3+2.0) × 1/2 × 1.6 ≒ 2.6	(1.30+2.0) × 1/2 × 1.60 ≒ 2.6
計		85.8	65.3

裏込材 (V) = (w<sub>1</sub> + w<sub>2</sub>) × 1/2 × R' (m当り)  
 (R' = R - (a+b) × 1/2 R(通高) = 0.2 × 1.118 a=控長 b=裏込厚)  
 天端 (W<sub>1</sub>) = 0.3  
 下端 (W<sub>2</sub>) = 0.3 + [R' × (0.5 - 0.4)]

- ① R' = 1.35 - (0.35 + 0.15) × 1/2 = 1.10  
 W<sub>1</sub> = 0.30  
 W<sub>2</sub> = 0.3 + [1.10 × (0.5 - 0.4)] = 0.41  
 V = (0.3 + 0.41) × 1/2 × 1.10 = 0.39  
 R' = 2.24 - (0.35 + 0.15) × 1/2 = 1.99  
 W<sub>1</sub> = 0.30  
 W<sub>2</sub> = 0.3 + [1.99 × (0.5 - 0.4)] = 0.50  
 V = (0.3 + 0.50) × 1/2 × 1.99 = 0.80  
 V = (0.39 + 0.80) × 1/2 × 5.80 = 3.5 m<sup>2</sup>
- ② R' = 0.72 - (0.35 + 0.1) × 1/2 = 0.50  
 W<sub>1</sub> = 0.30  
 W<sub>2</sub> = 0.30 + [0.50 × (0.5 - 0.4)] = 0.35  
 V = (0.30 + 0.35) × 1/2 × 0.50 × 3.80 = 0.6 m<sup>2</sup>
- ③ R' = 1.43 - (0.35 + 0.1) × 1/2 = 1.21  
 W<sub>1</sub> = 0.30  
 W<sub>2</sub> = 0.30 + [1.21 × (0.5 - 0.4)] = 0.42  
 V = (0.30 + 0.42) × 1/2 × 1.21 × (1.3 + 2.0) × 1/2 = 0.7 m<sup>2</sup>

計 19.5 m<sup>2</sup>

- ② R' = 1.99  
 W<sub>1</sub> = 0.30  
 W<sub>2</sub> = 0.50  
 V = (0.3 + 0.50) × 1/2 × 1.99 × 8.80 = 7.0 m<sup>2</sup>
- ③ R' = 1.99  
 W<sub>1</sub> = 0.30  
 W<sub>2</sub> = 0.50  
 V = (0.30 + 0.50) × 1/2 × 1.99 × 1/2 × (1.50 + 0.40) × 1/2 = 0.4 m<sup>2</sup>
- ④ R' = 2.24 - (0.35 + 0.1) × 1/2 = 2.02  
 W<sub>1</sub> = 0.30  
 W<sub>2</sub> = 0.30 + [2.02 × (0.5 - 0.4)] = 0.50  
 V = (0.30 + 0.50) × 1/2 × 2.02 × 1/2 × (1.70 + 0.25) × 1/2 = 0.4 m<sup>2</sup>
- ⑤ R' = 2.02  
 W<sub>1</sub> = 0.30  
 W<sub>2</sub> = 0.50  
 V = (0.30 + 0.50) × 1/2 × 2.02 × 8.50 = 6.9 m<sup>2</sup>


変更実施

事業年度	平成 7 年度
工事名	既設園路改築工事
路線名	県南大規模公園
工事箇所	郡 藤岡 町 大田和
見下ブロック展開図	縮尺
図面番号	7 葉中之 7



構造図


擁壁 (1型)

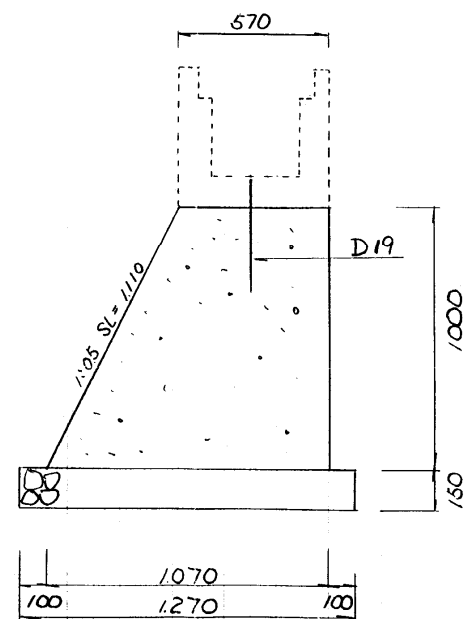

10 m 当り

コンクリート (16040-8)  
 $(0.57 + 1.07) \times \frac{1}{2} \times 1.0 \times 10 = 8.2 \text{ m}^3$   
 型枠  
 $(1.11 + 1.0) \times 10 = 21.1 \text{ m}^2$   
 切込砕石 (0~80)  
 $1.27 \times 0.15 \times 10 = 1.9 \text{ m}^3$   
 床褥  
 $1.27 \times 10 = 12.7 \text{ m}^2$

擁壁 (2型)

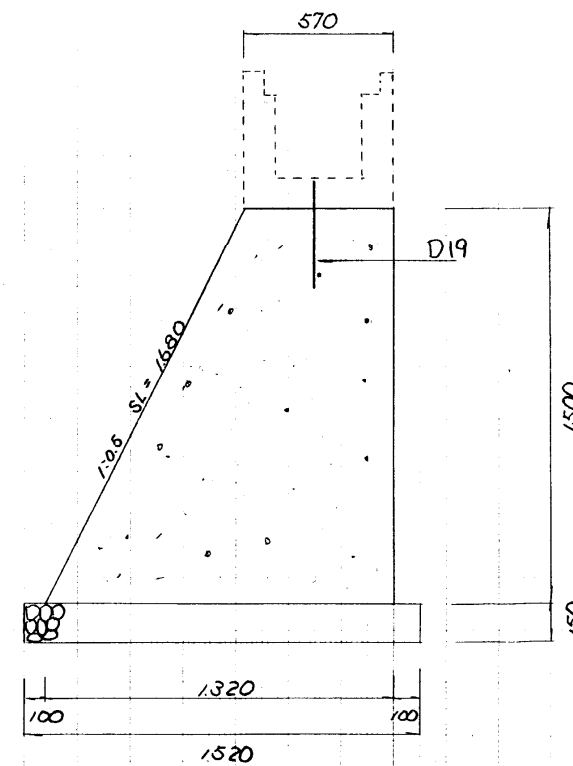


10 m 当り

コンクリート (16040-8)  
 $(0.57 + 1.32) \times \frac{1}{2} \times 1.5 \times 10 = 14.2 \text{ m}^3$   
 型枠  
 $(1.68 + 1.50) \times 10 = 31.8 \text{ m}^2$   
 切込砕石 (0~80)  
 $1.52 \times 0.15 \times 10 = 2.3 \text{ m}^3$   
 床褥  
 $1.52 \times 10 = 15.2 \text{ m}^2$


実施

事業年度	平成 7 年度
工事名	既設園路改築工事 分割 9号
路線名	県南大規模公園
工事箇所	郡市 藤岡 町村大田和
構造図 縮尺	
図面番号	16 葉中之 13

平面図(南入口ゾーン)

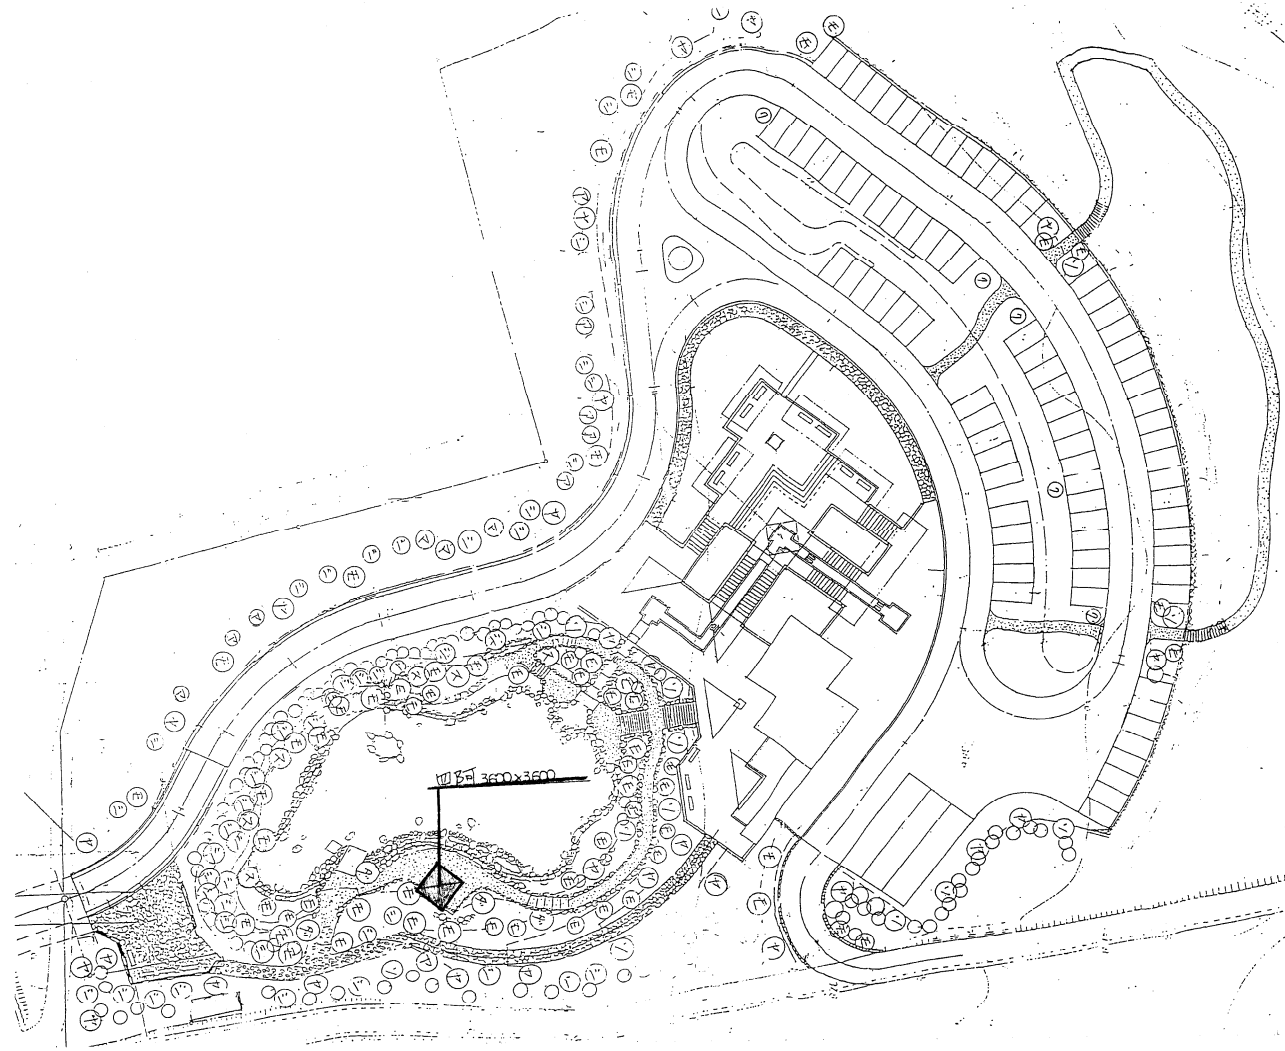


位置図

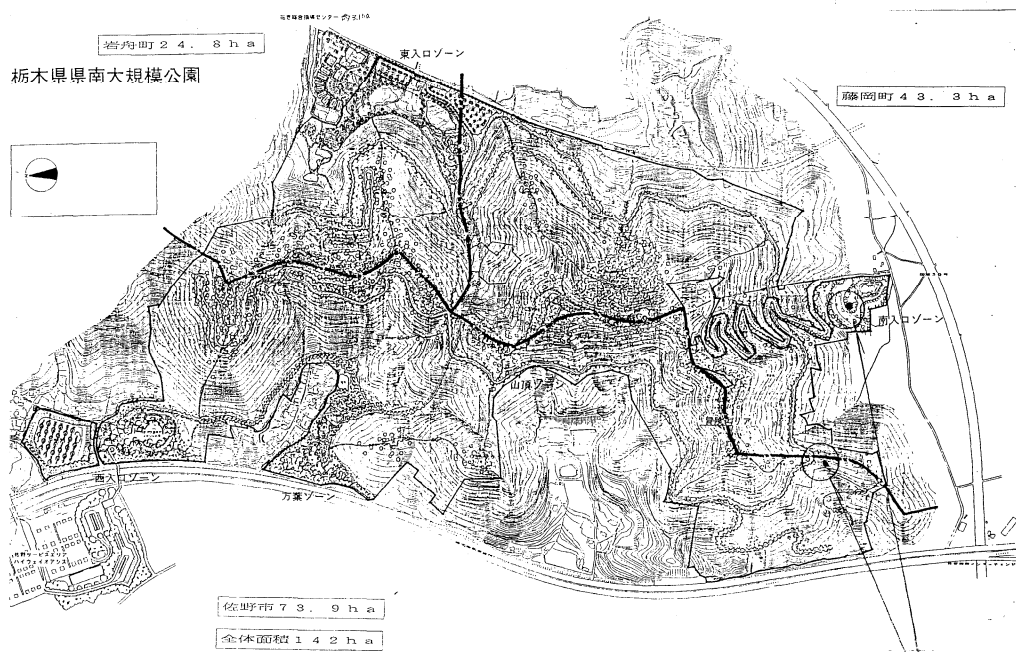

工事箇所

四阿構造図


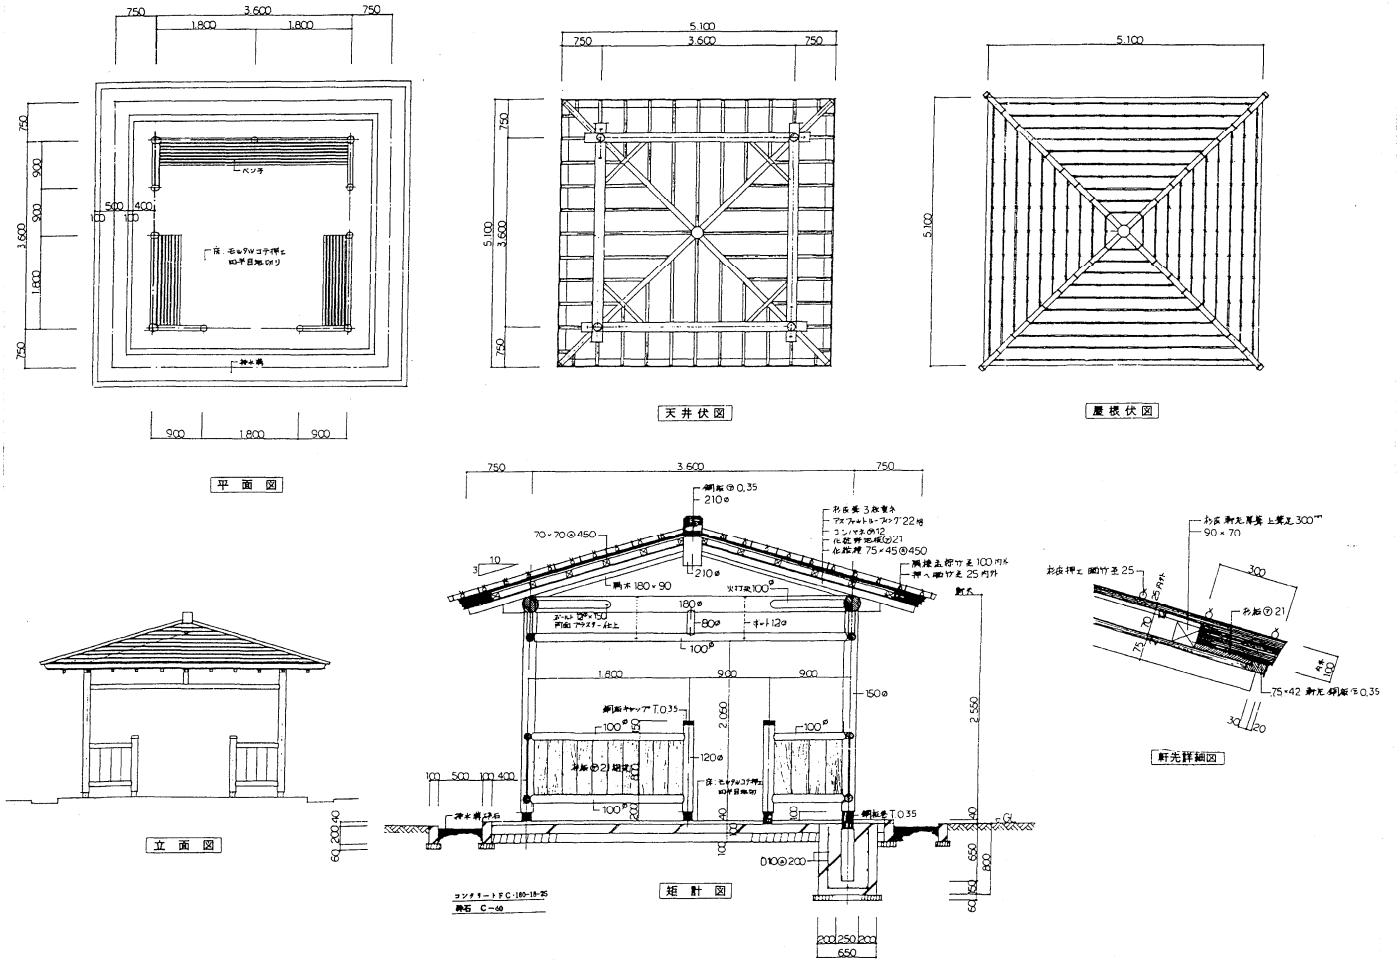


東屋特記事項	
加工	丸太材はコーナリー加工とする。本柱は下方を基礎コンクリートに埋込み上方は所に納めとし、四阿の丸太材はなみ積み・結ぶ。軒先はそれ以外の丸太材に納め無断なく(壁面に埋込み)納めは一般工法とする。
素材乾燥	素材は乾燥法に達するように天然又は人工乾燥処理を行う。
防霉剤加圧注入	木材はすべてベンタキュロニウム-BMを圧入する。
防虫剤	ベンタキュロニウム-BMを使用する。
加圧注入方法	JIS A 9002による。
防虫剤の品質	薬剤の注入量(JIS A 9002)及び濃度(JIS A 9107)により規定する。
ボルト及び金物	海鳥亜鉛メッキ金物とする。
焼	表面が炭化するまで焼き目が鮮明になるよう焼く。
木部表面仕上	オイルステインあるいは合成樹脂塗料とする。


実施

事業年度	平成 6 年度
工事名	南入口ゾーン四阿他新築工事
路線名	県南大規模公園
工事箇所	下都賀市 藤岡村 大田和
位置図、平面図、四阿構造図	縮尺
図面番号	2 葉中之 1

平面図 (子供の森)

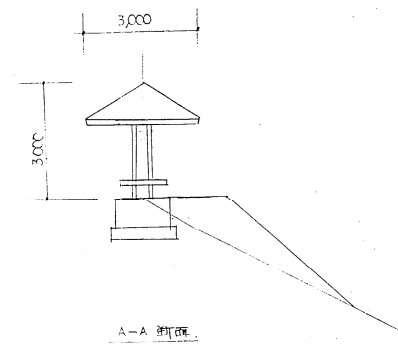
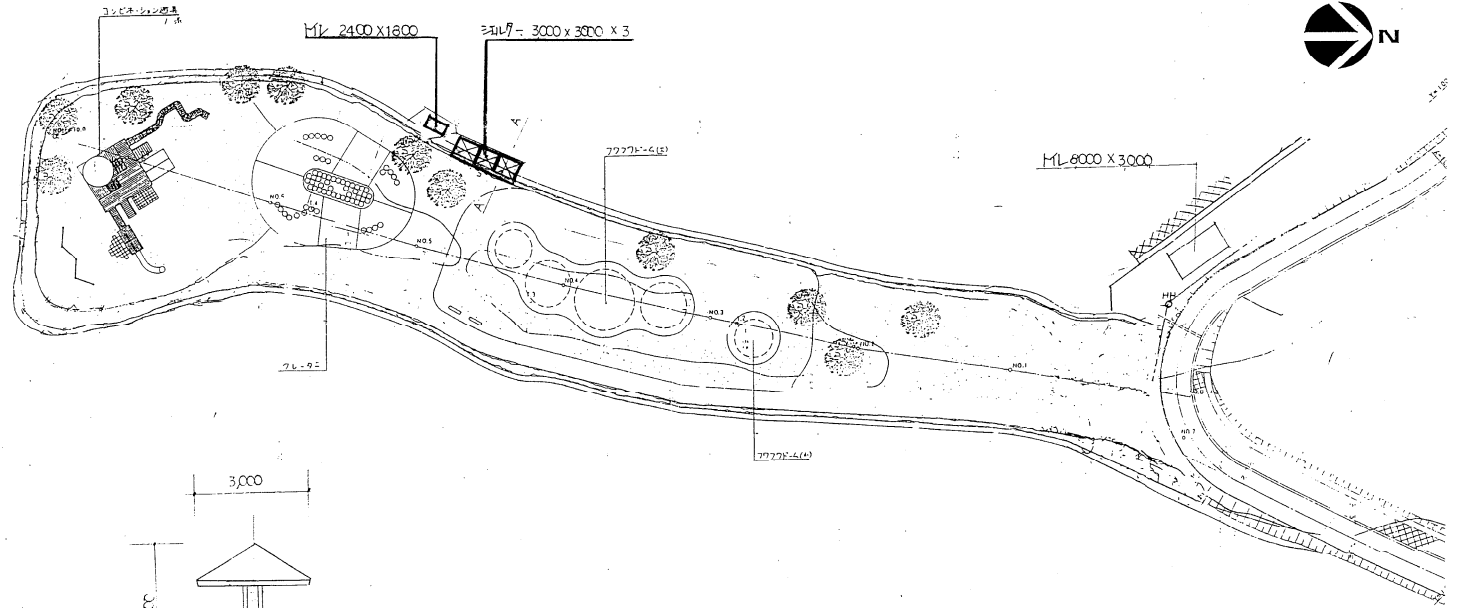


ML構造図


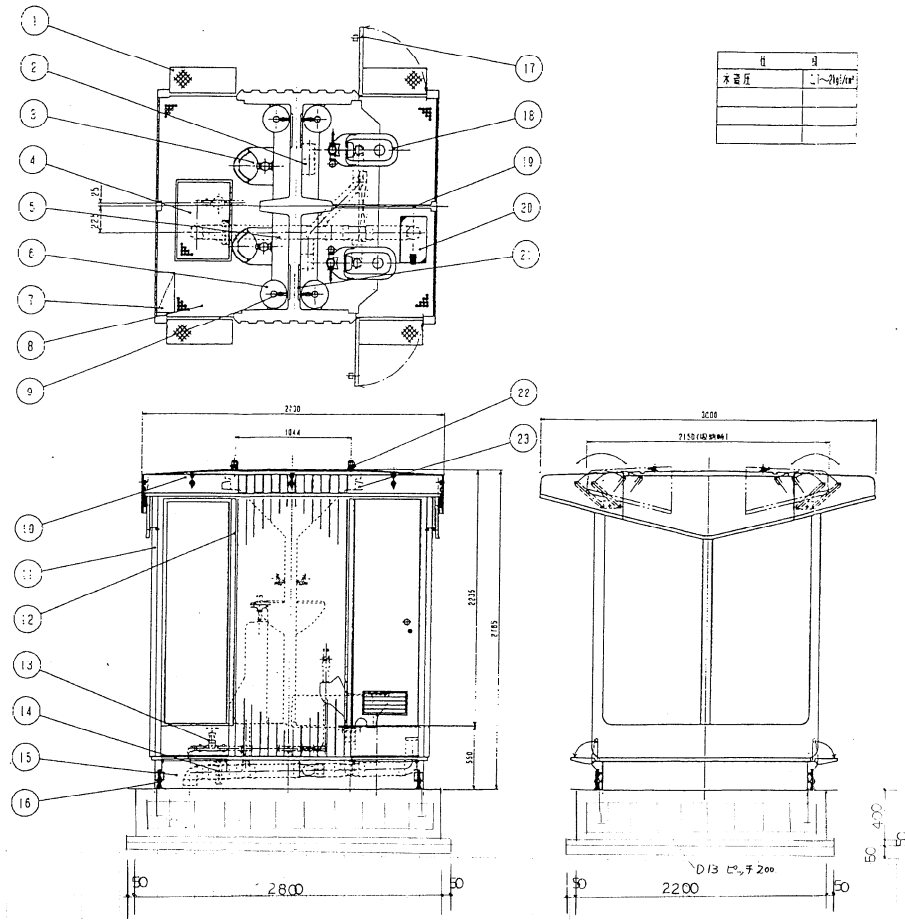



シールド構造図

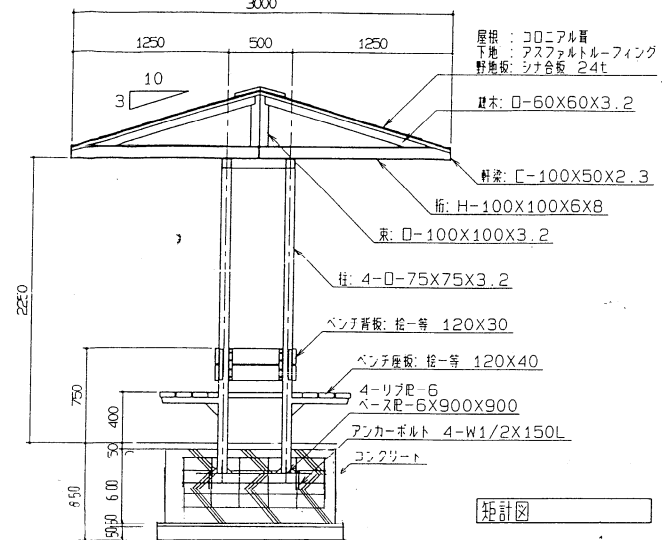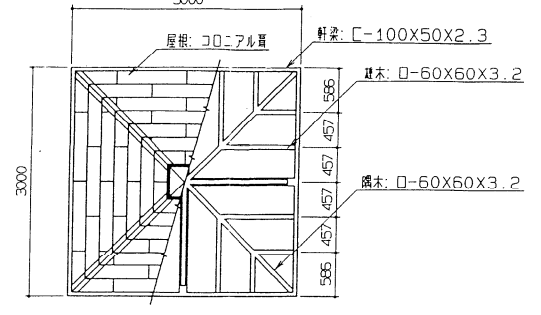

屋根伏/小屋組伏図

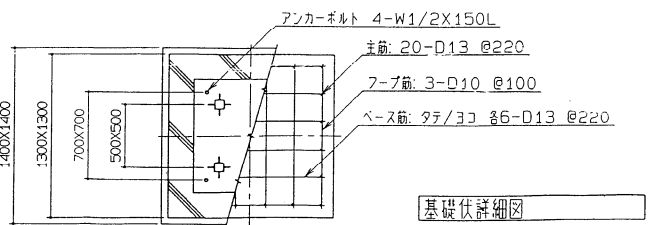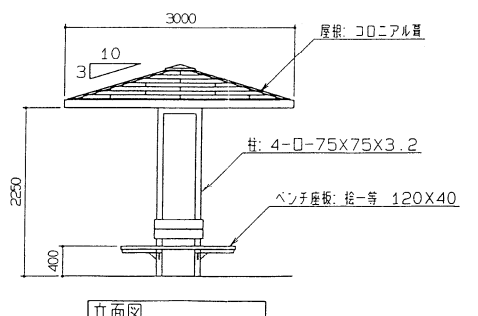


木材防虫処理は、ニツサンクリーン加圧注入処理とする。(野地版を除く)  
 木材は、乾一等級とし、過カンナかけの上、ペーパー仕上げとする。(野地版を除く)  
 野地版は、WPS (赤銅線緑色塗料) を塗布し、ペーパー仕上げとする。  
 鋼材は、熱浸炭素メッキ処理の上、OP塗り仕上げとする。  
 鋼材接合部は、溶接とする。

実施

事業年度	平成 6 年度
工事名	南入口ゾーン四阿他新築工事
路線名	県南大規模公園
工事箇所	下都賀 藤岡 大田和
平面図/ML構造図	縮尺
図面番号	2 葉中之 2


県南大規模公園南入口ゾーン平面図

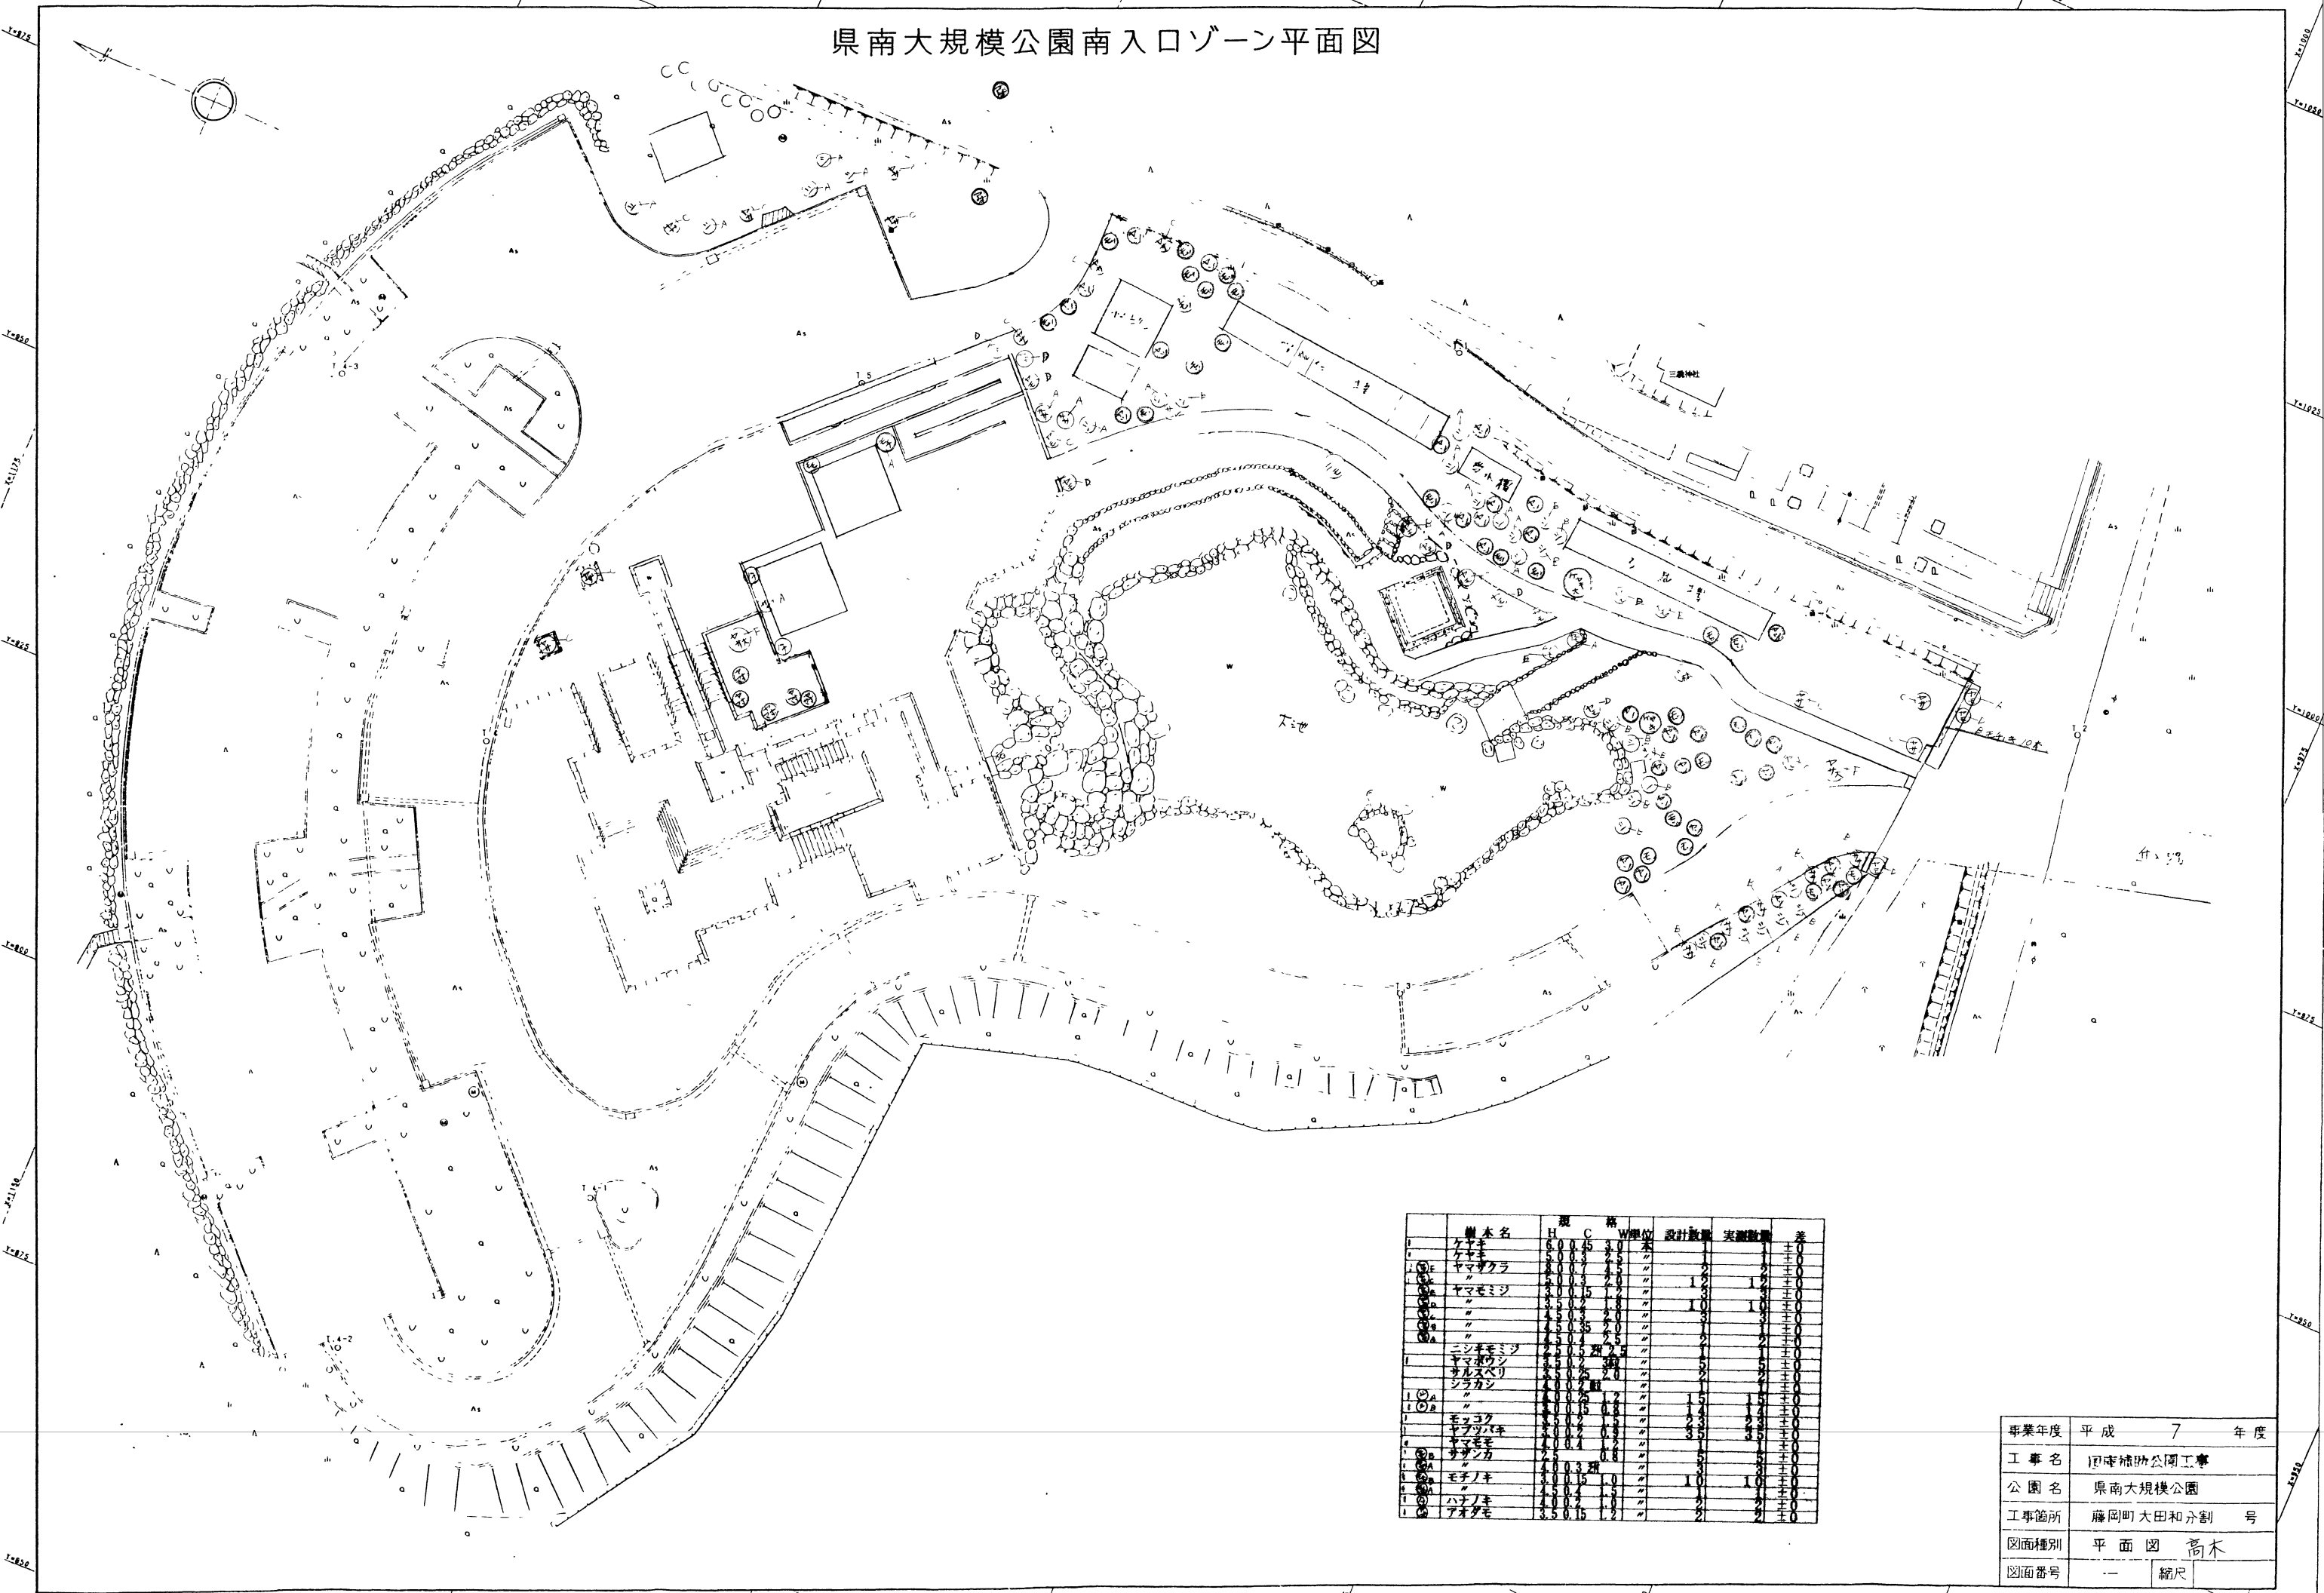

樹木名	H	C	W	単位	設計数量	実測数量	差

事業年度	平成 7 年度
工事名	国庫補助公園工事
公園名	県南大規模公園
工事箇所	藤岡町大田和分割 号
図面種別	平面図 高木
図面番号	— 縮尺

ヤマツツシ区間 (下段) 486本

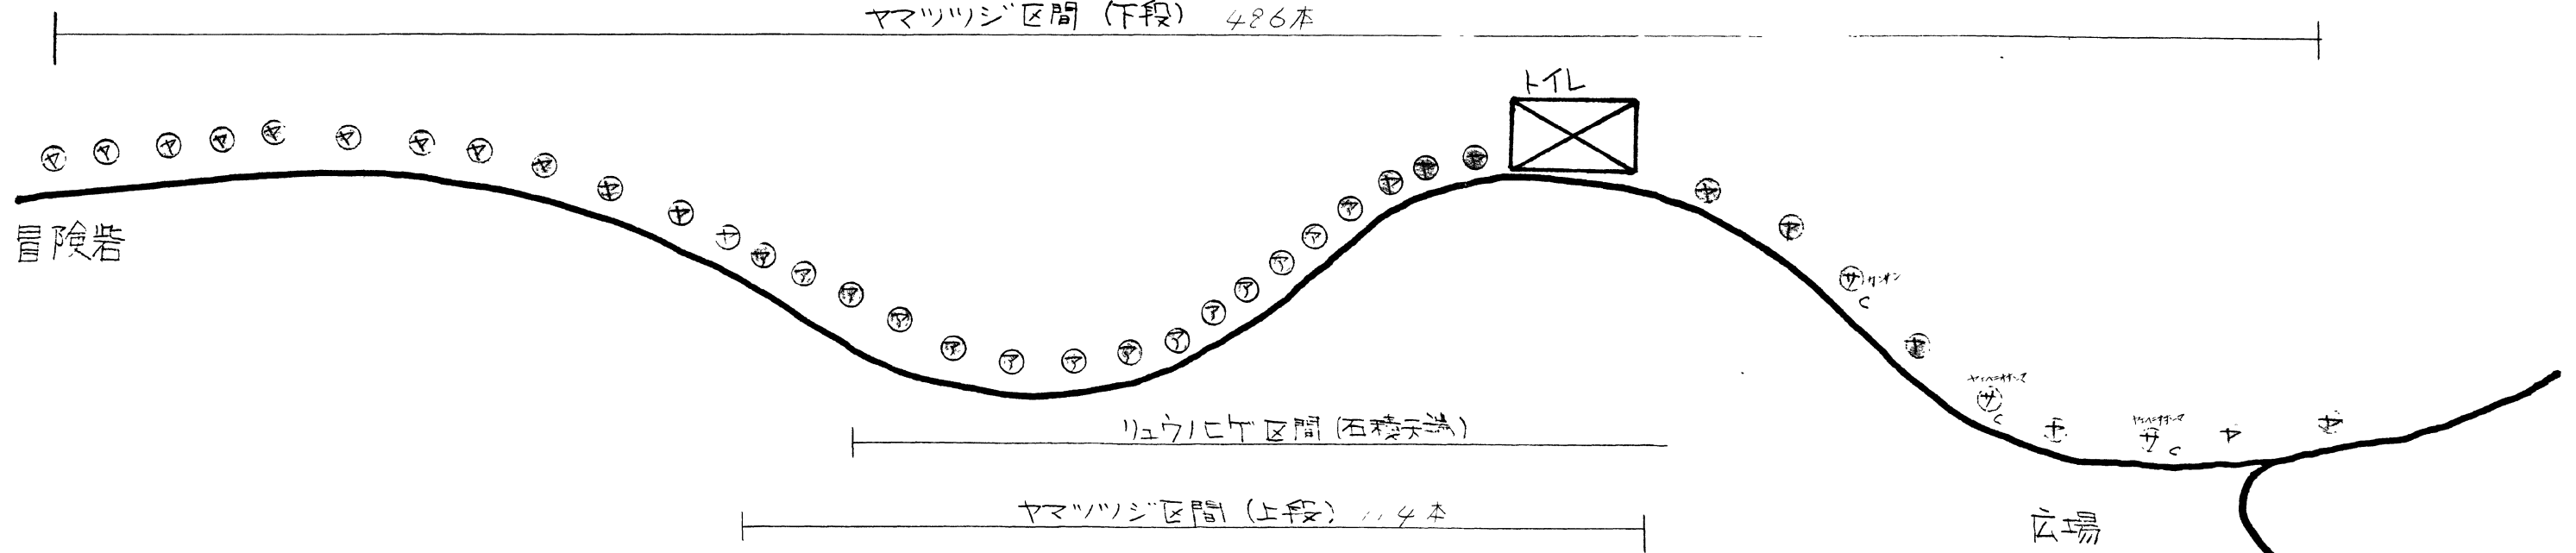


冒険岩

リュウヒケ区間 (石積み法)

ヤマツツシ区間 (上段) 114本


広場

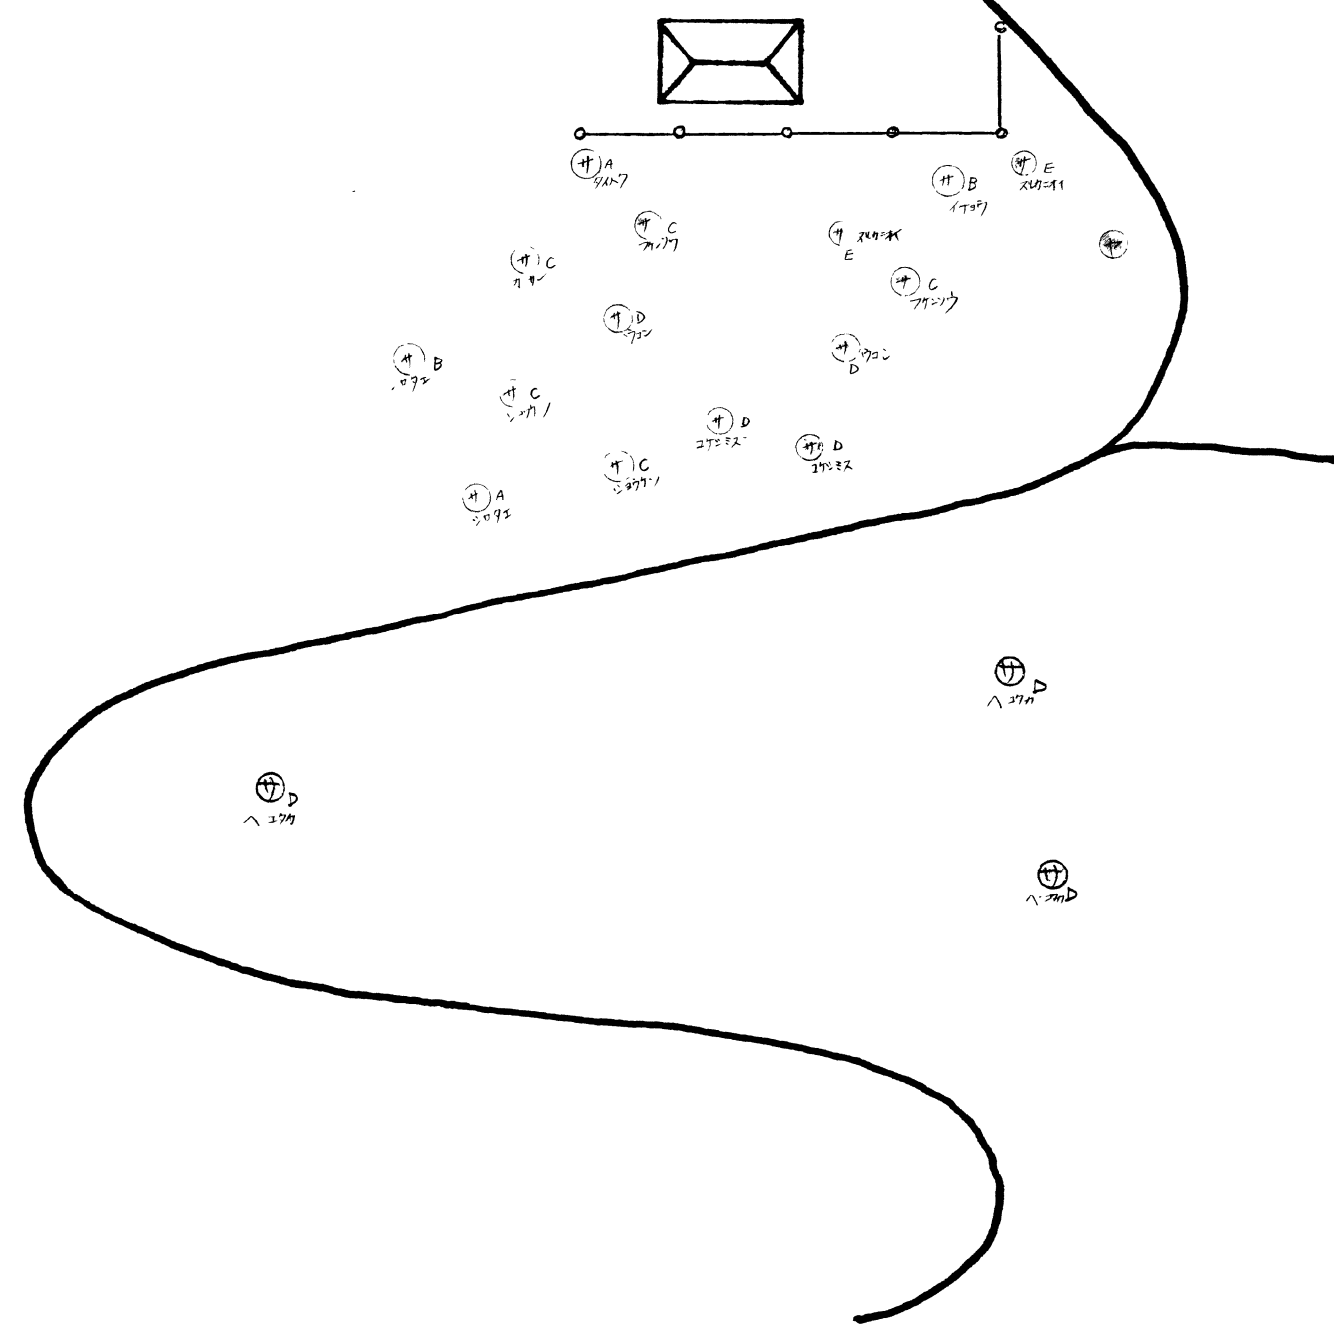

名称	規格	単位設計	出来形	差
ヤマザクラ	樹 H=5.0 C=0.3 W=2.0	本 22	22	0
サトザクラ	樹A H=5.0 C=0.50 W=2.3	" 2	2	0
"	樹B H=4.5 C=0.45 W=2.2	" 2	2	0
"	樹C H=4.0 C=0.3 W=1.5	" 8	8	0
"	樹D H=4.0 C=0.45 W=1.5	" 7	7	0
"	樹E H=3.5 C=0.3 W=1.5	" 2	2	0
アオダモ	樹 H=3.5 C=0.15 W=1.2	" 14	14	0
ヤマツツシ	H=0.8 W=0.4	" 600	600	0
リュウヒケ	5株立 SP=3.0	3300	3300	0

広場附近植栽図

### 県南大規模公園南入口ゾーン平面図

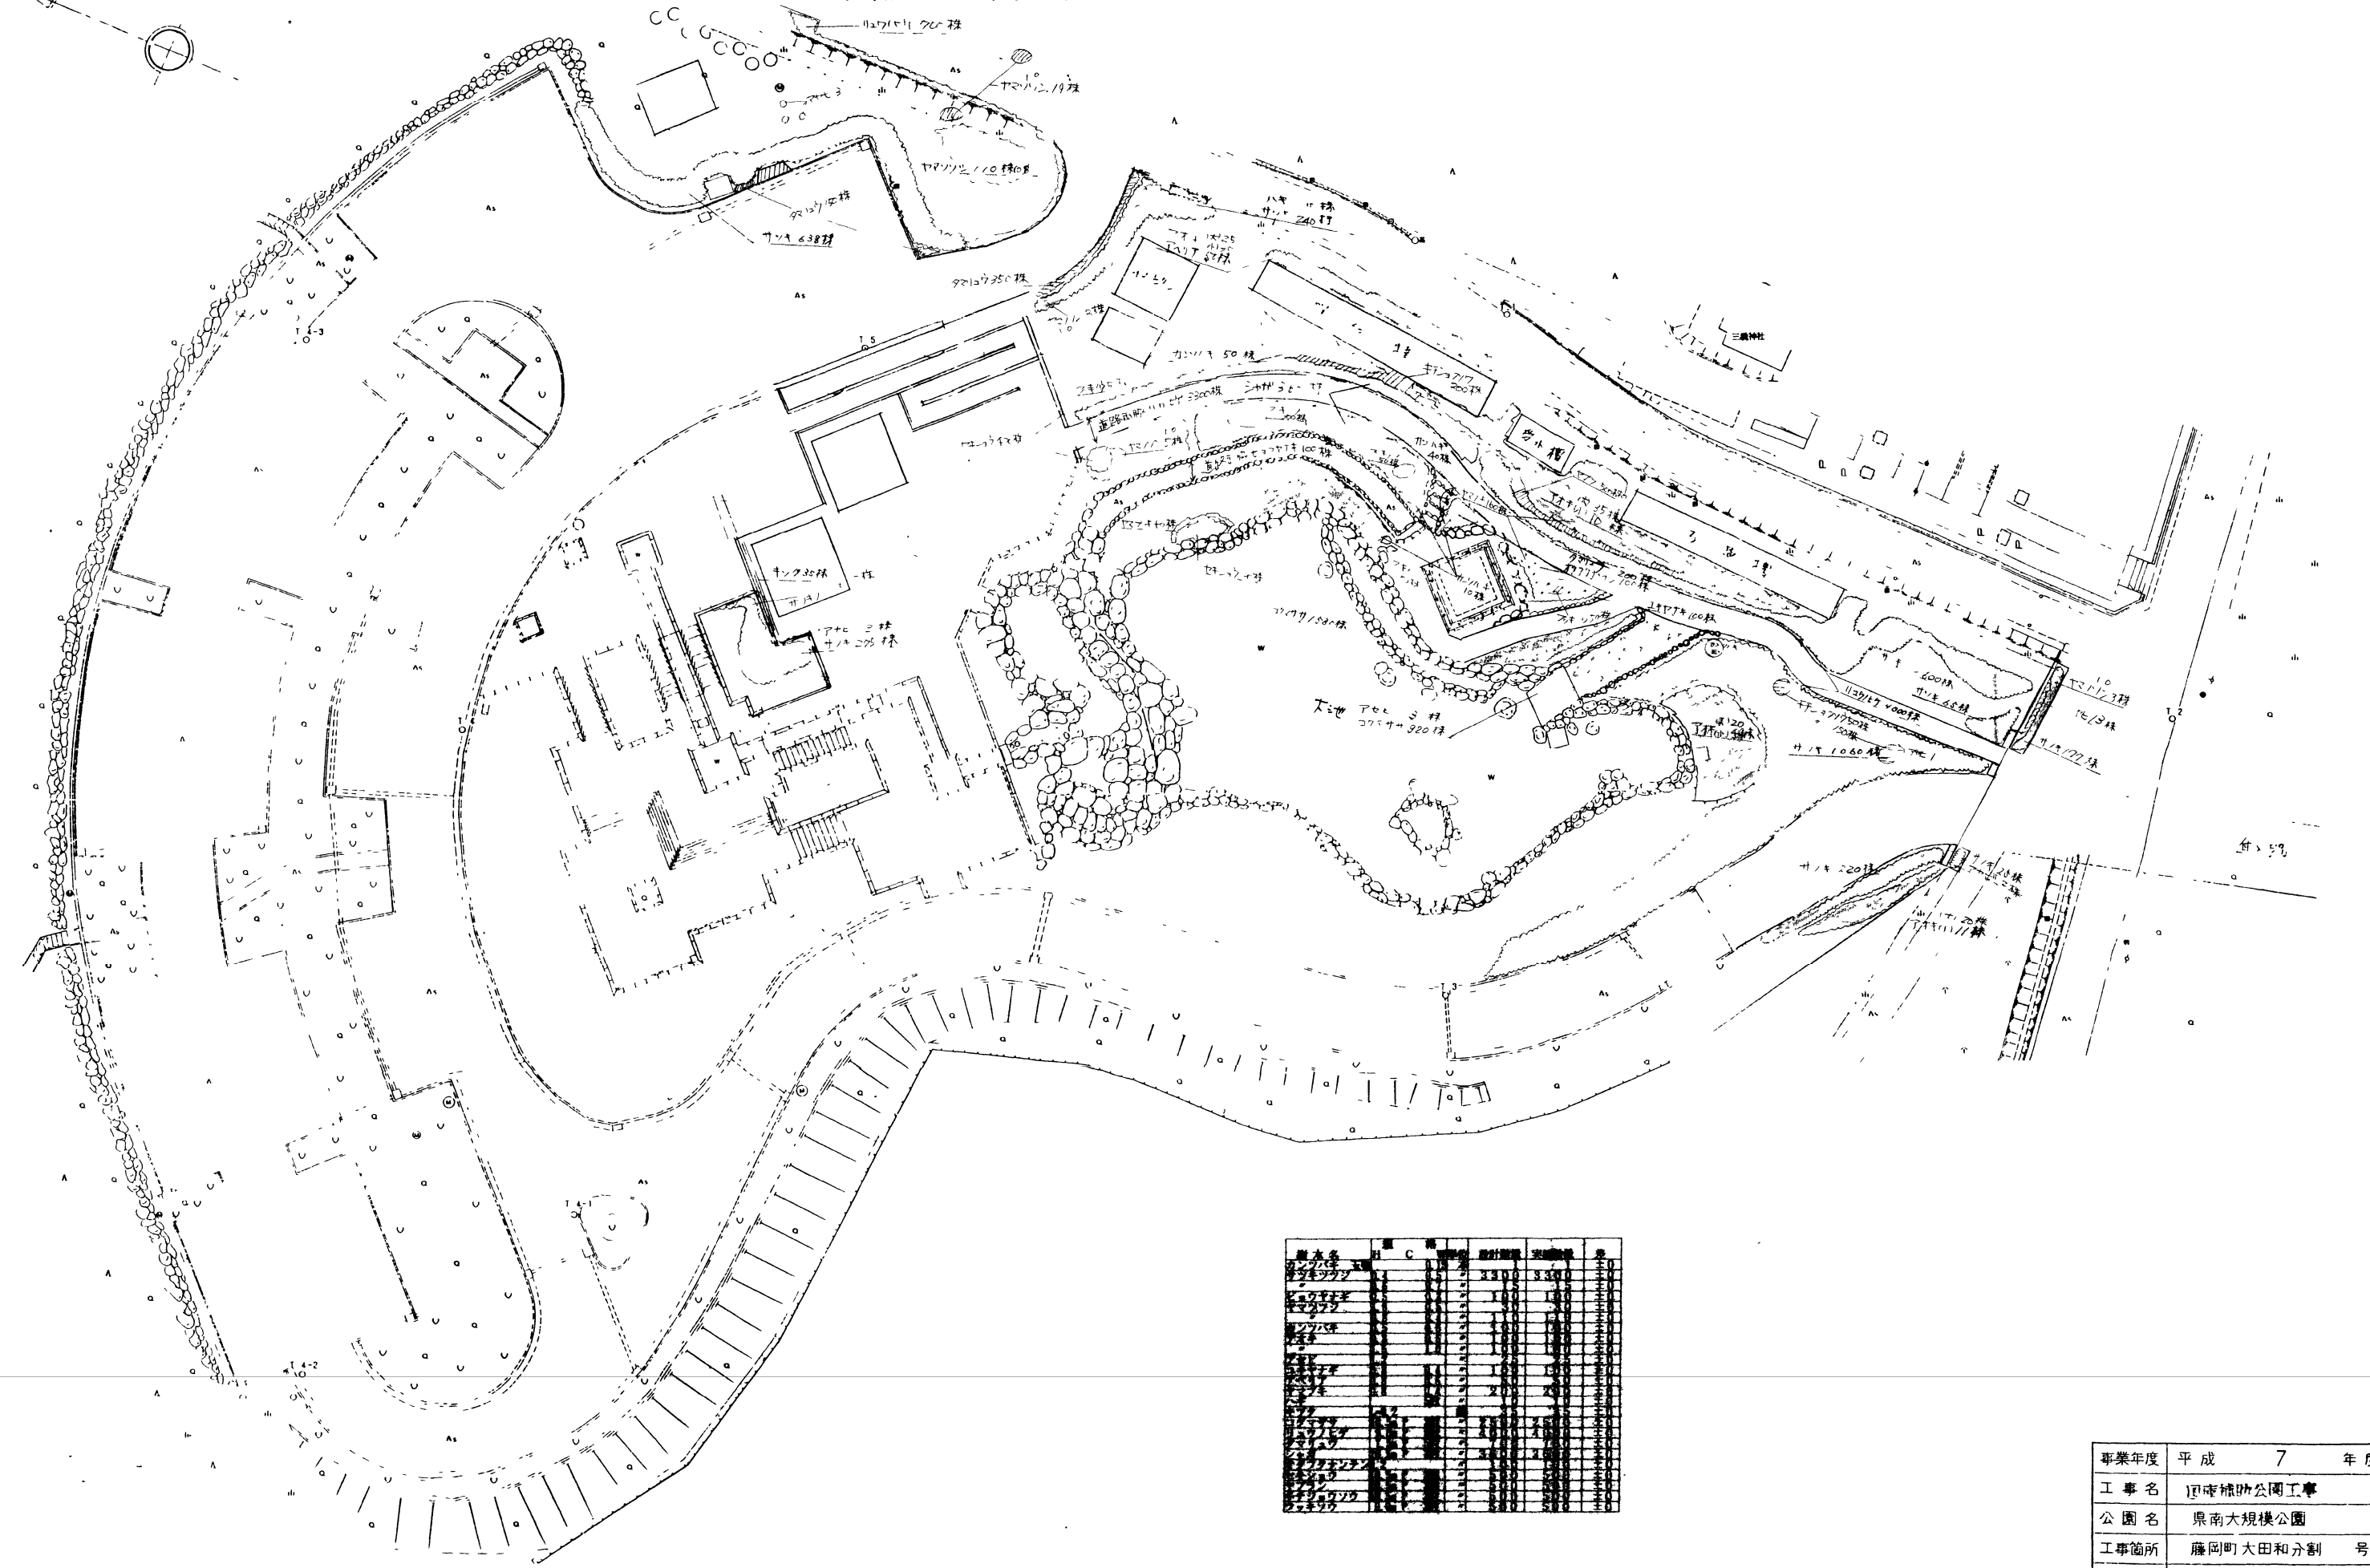


事業年度	平成 7 年度
工事名	国庫補助公園工事
公園名	県南大規模公園
工事箇所	藤岡町大田和分割 号
図面種別	平面図 佐木 地夜
図面番号	— 縮尺



アオグモ	高	幹周	葉張	本	(D)
	3.5	0.15	1.0	本	1.4
ヤマツツジ	0.8		0.4	本	6.00
リュウノヒゲ	90 cmP	5根		本	3300
ヤマモミジ	3.5	0.2	1.8	本	10

サトザクラ	高	幹周	葉張	本
サトザクラ	5.0	0.50	2.5	本
サトザクラ	5.0	0.45	2.3	本
サトザクラ	4.0	0.3	1.5	本
サトザクラ	4.0	0.25	1.5	本
サトザクラ	3.5	0.15	1.0	本
ヤマザクラ	5.0	0.3	2.0	本

変更

事業年度	平成	7	年度
工事名	国庫補助公園工事		
公園名	県南大規模公園		
工事箇所	藤岡町大和田分割4号		
図面種別	平面図		
図面番号	3-3	縮尺	









修景池詳細図-2

景石断面詳細図

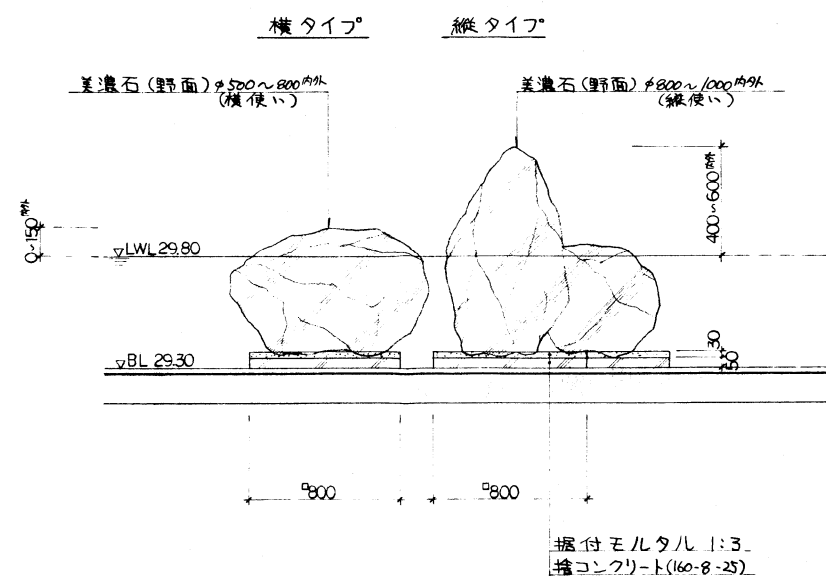

カマ場断面詳細図

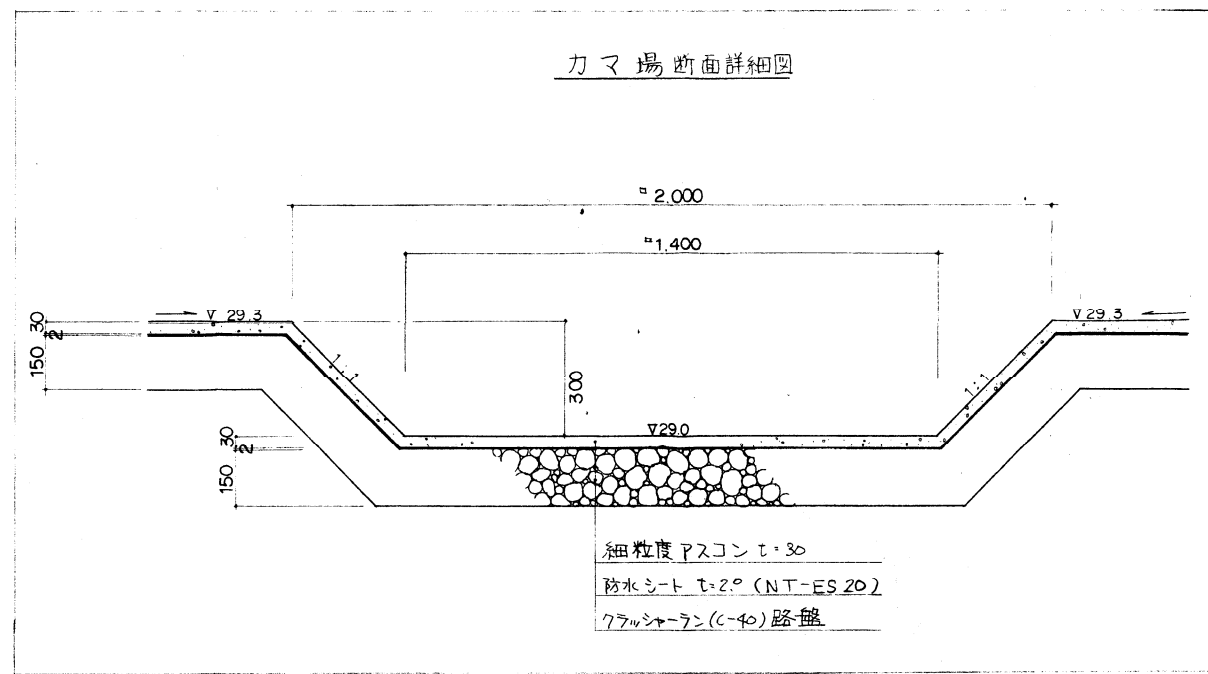

平成	5年度
工事名	大池整備工事
公園名	県南大規模公園
工事箇所	下都賀郡藤岡町大田和
図面種別	修景池詳細図-2
縮尺	
図面番号	3-2

実施

# 栃木県南大規模公園南入口ゾーン全体計画図




景石工 (美濃石) 10t
客土工 230 m <sup>3</sup>

自然石階段工 8段
自然石縁石 2=11m (4+7)

自然石延べ段工
4=32 m <sup>2</sup>

堆積工除土 20 m <sup>3</sup>
-------------------------

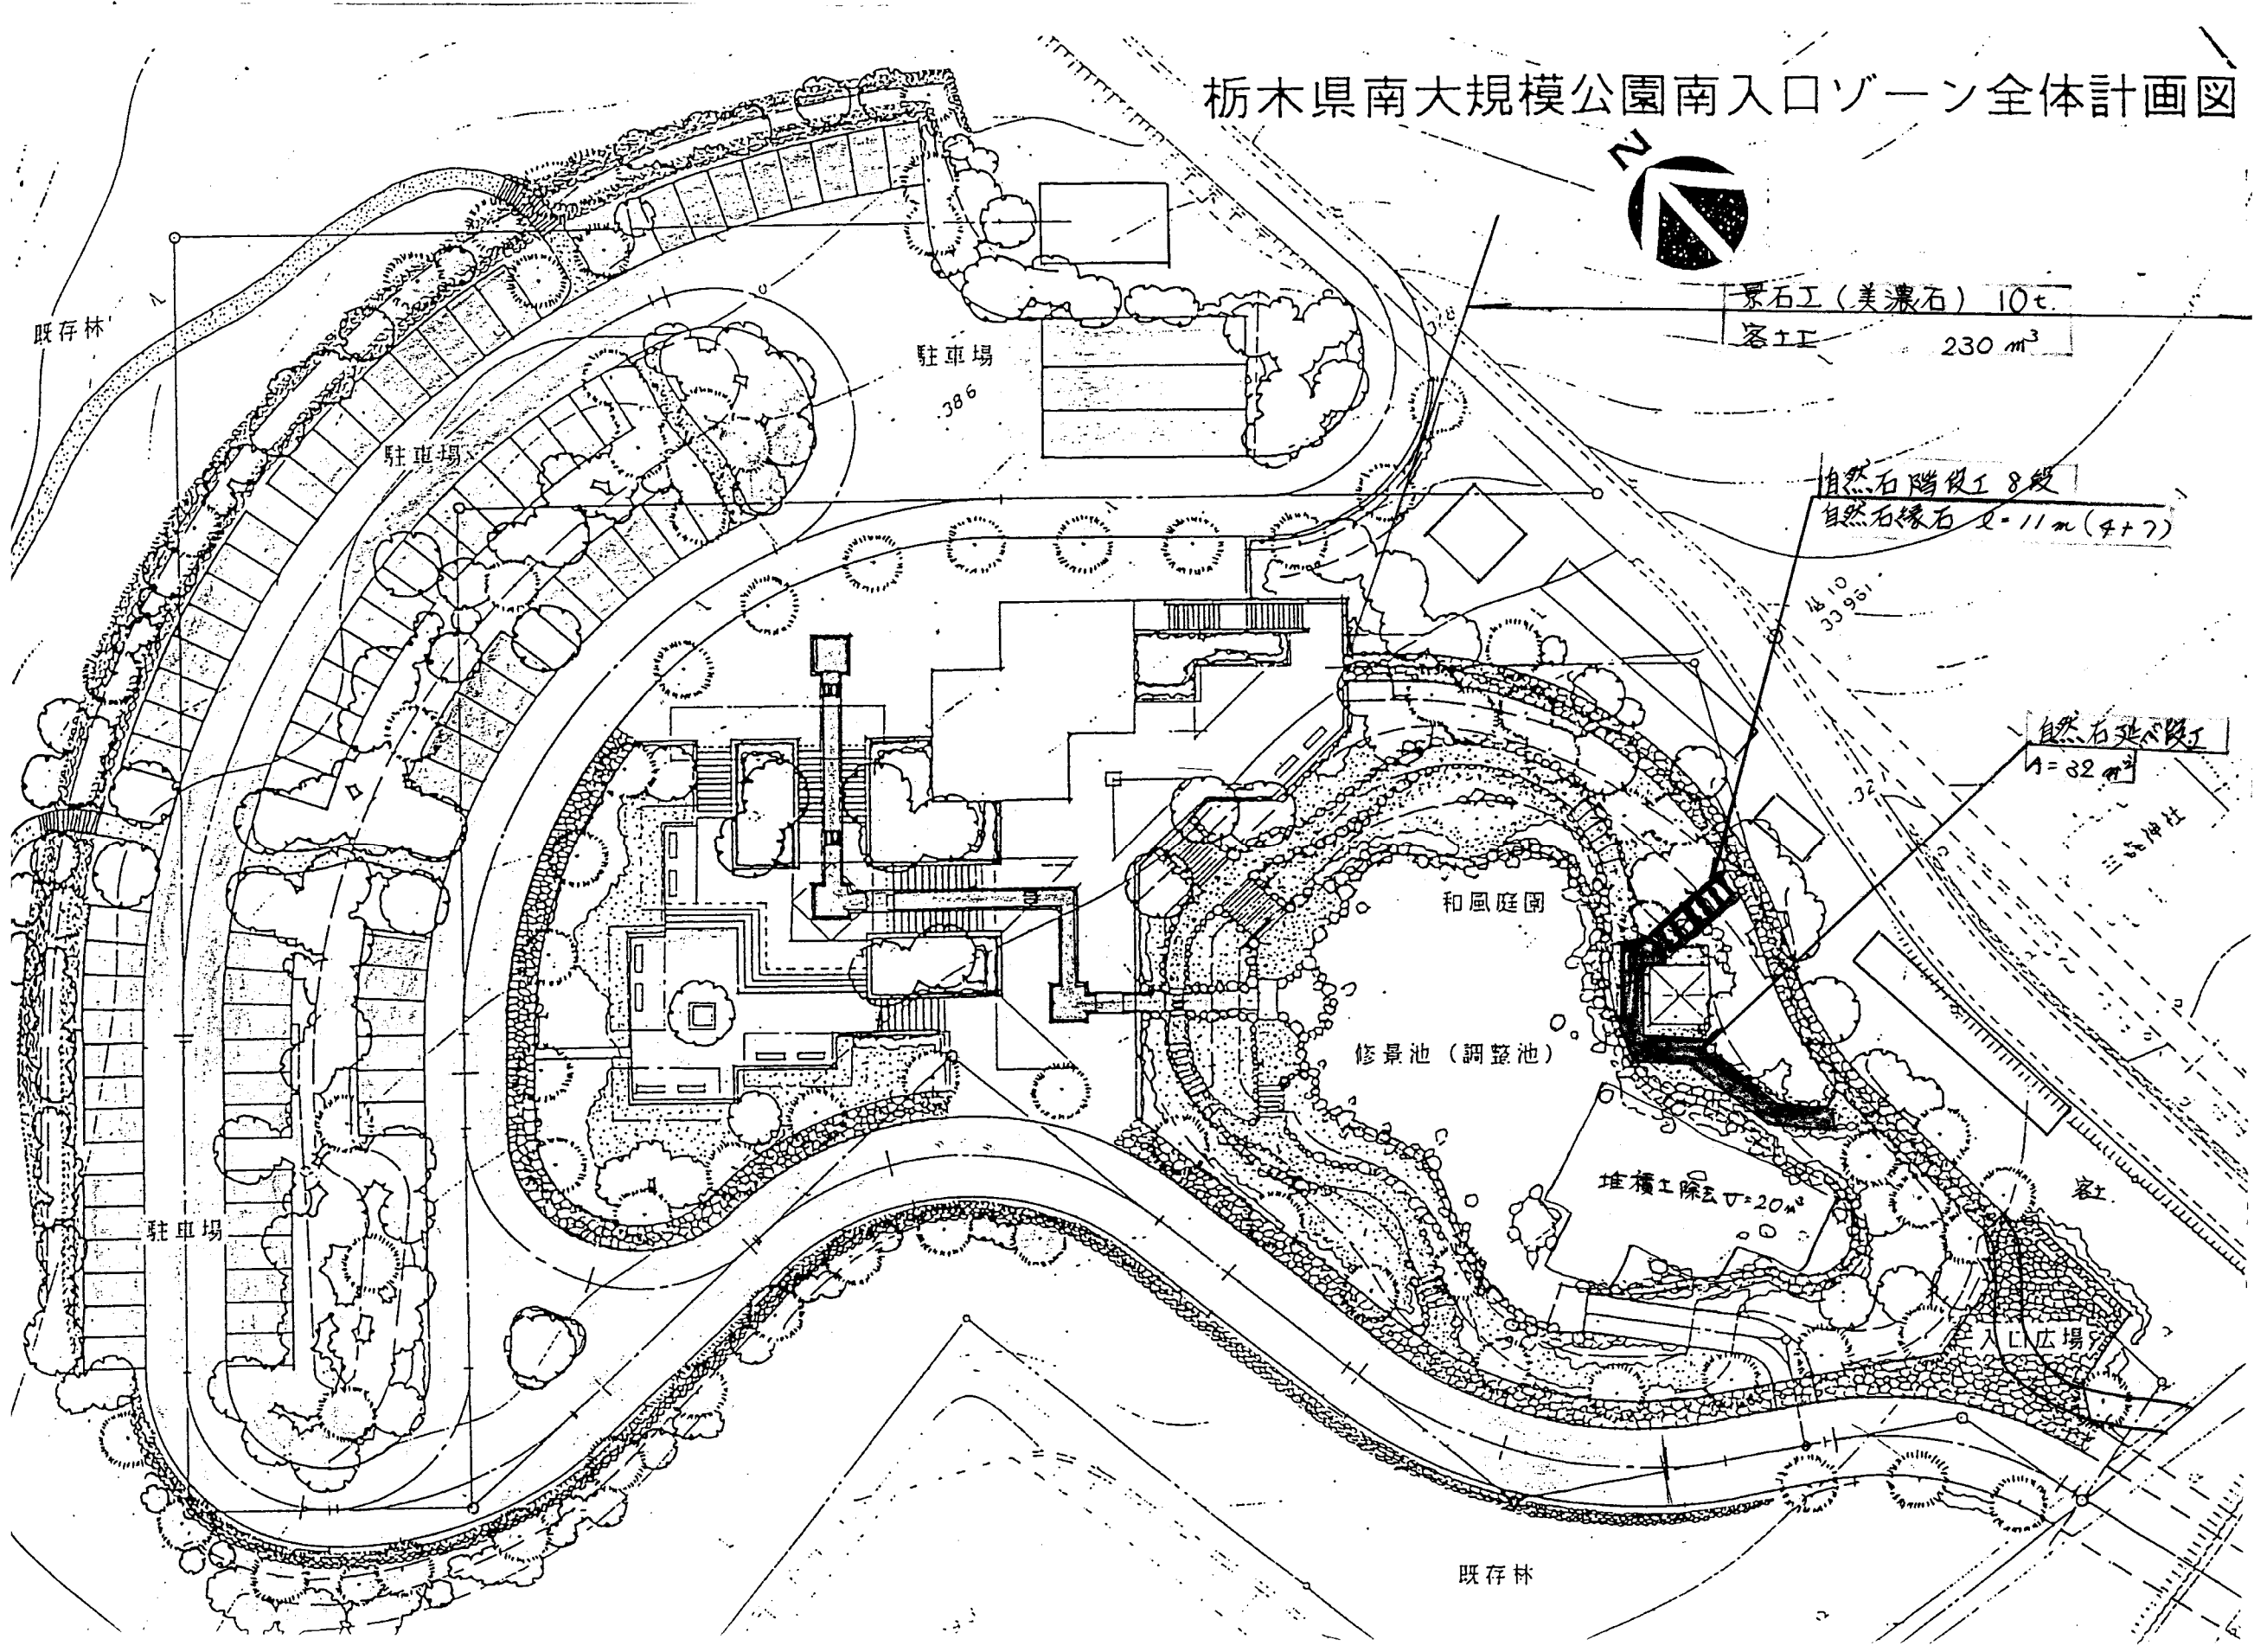

既存林

駐車場  
386

駐車場

駐車場

既存林

客

入口広場


和風庭園

修景池 (調整池)


14.10  
33.951

32

三崎神社

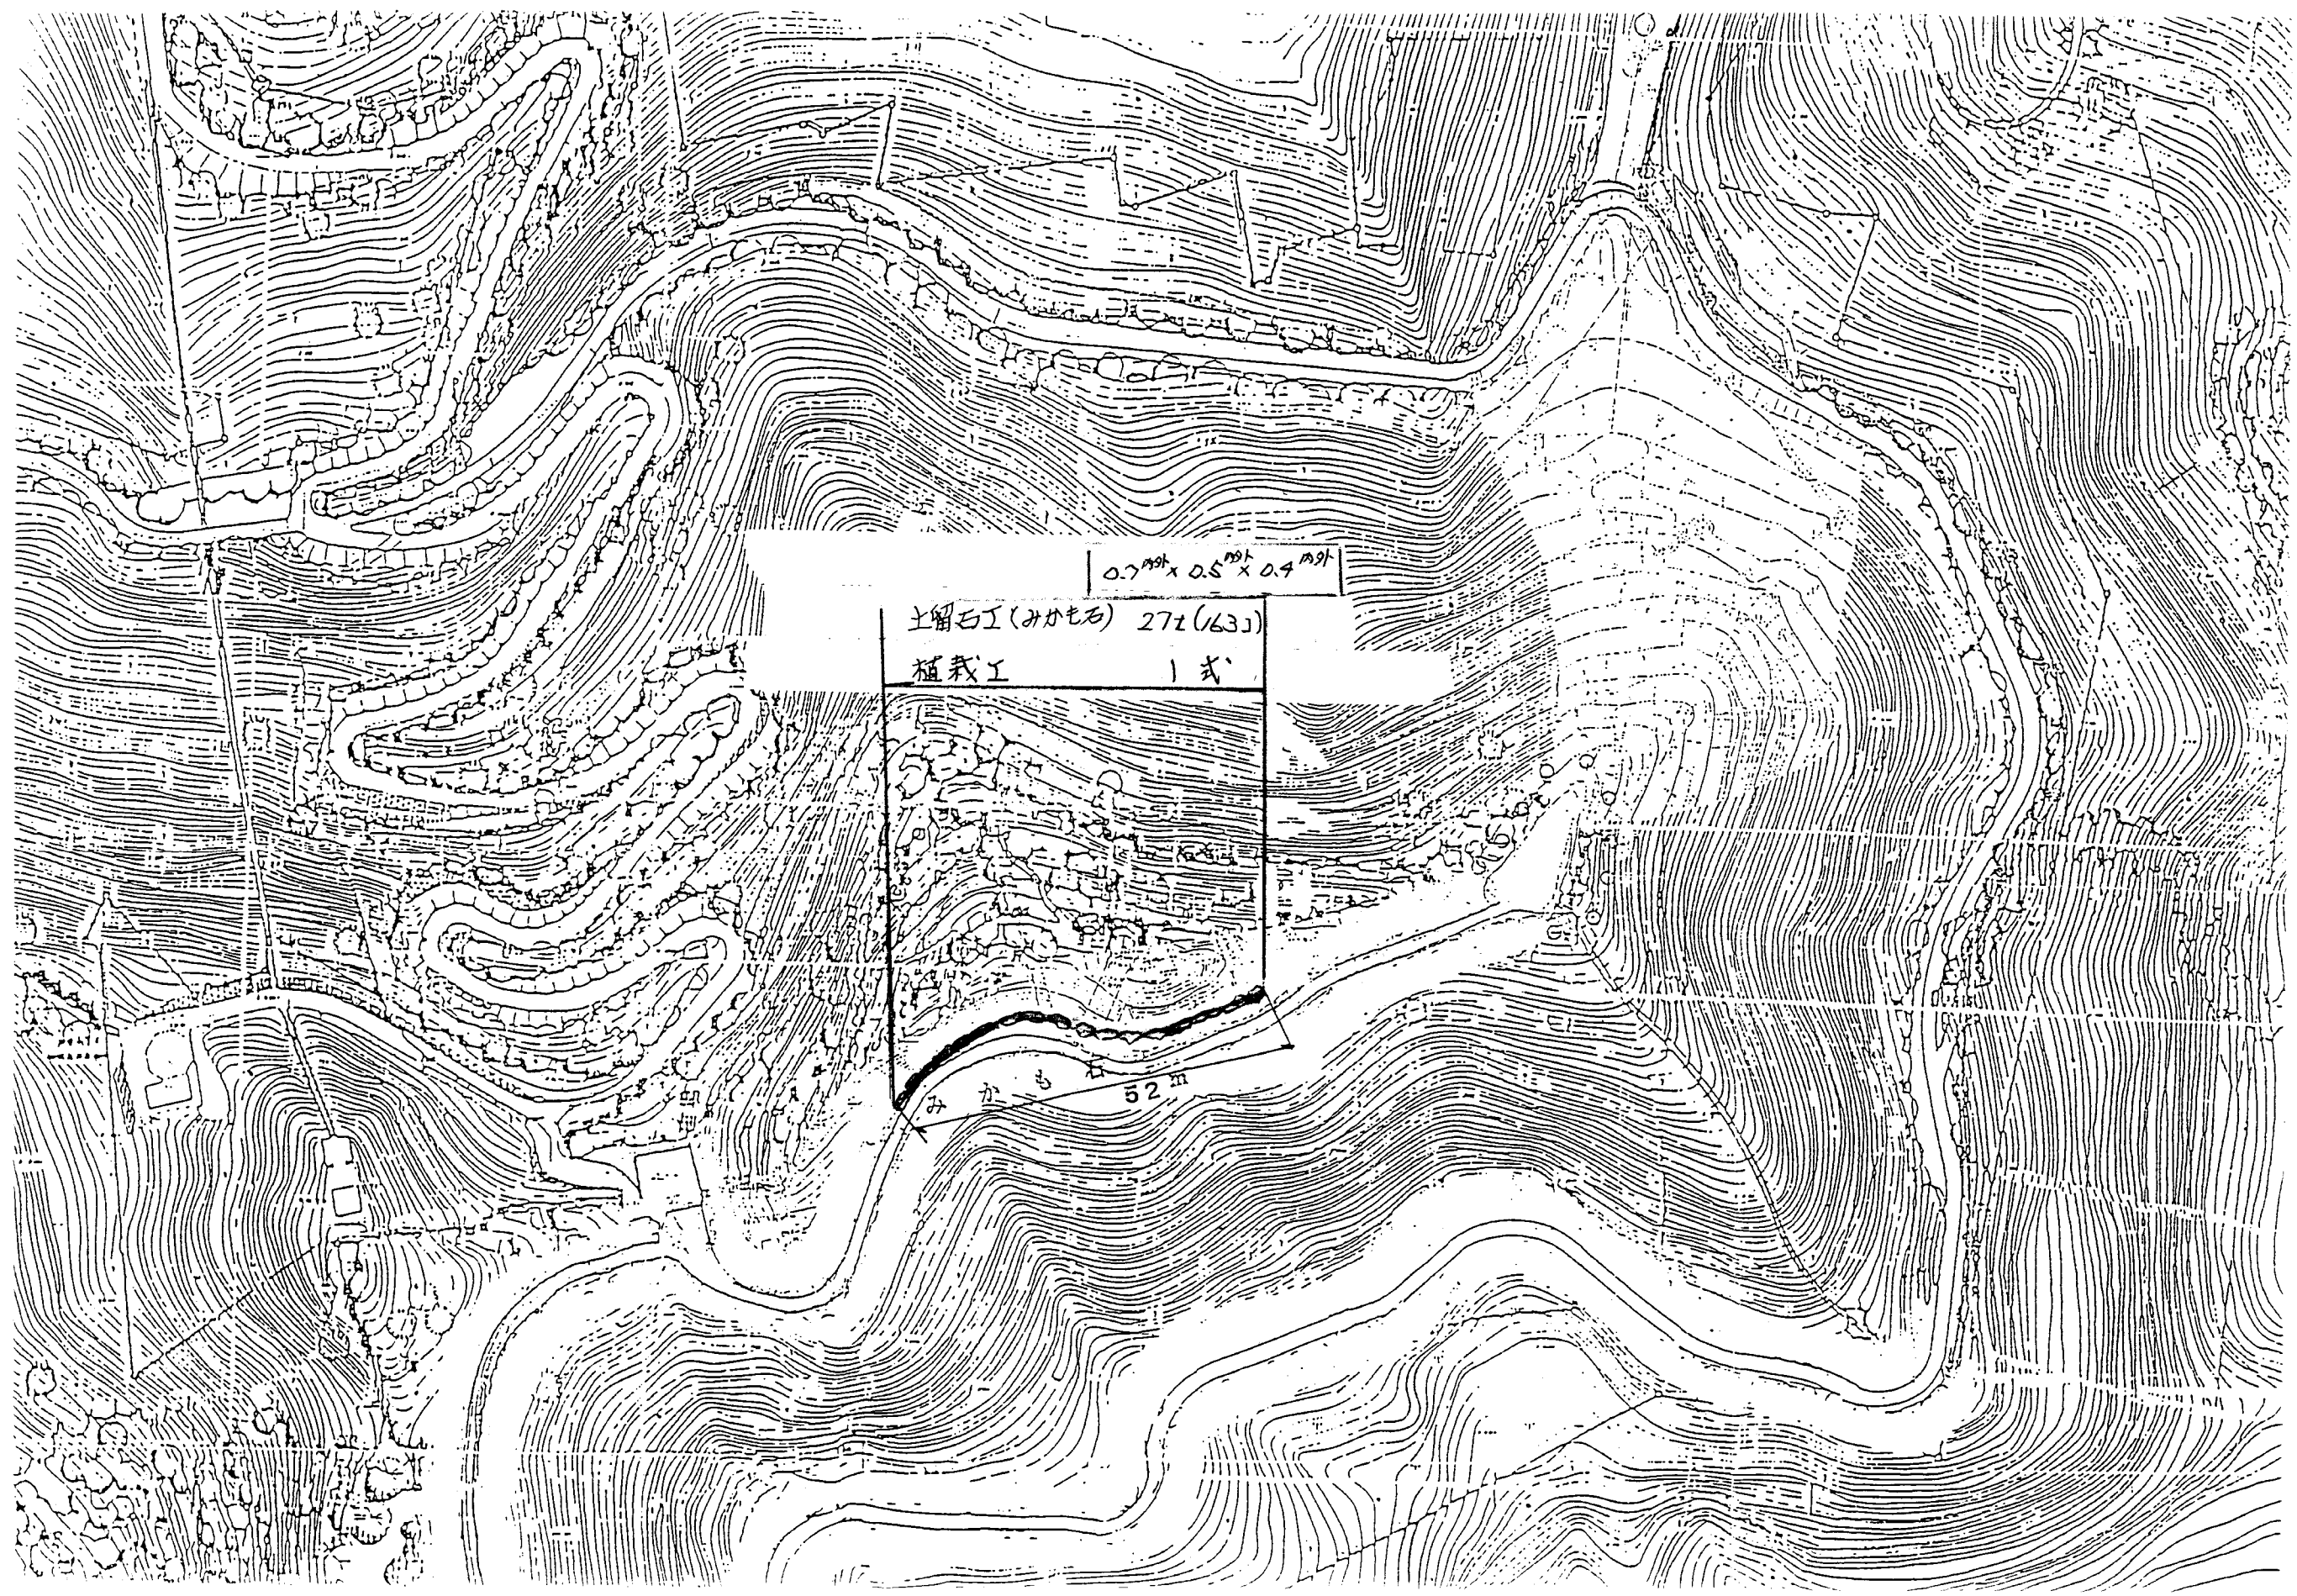


自然石延べ段 展開図

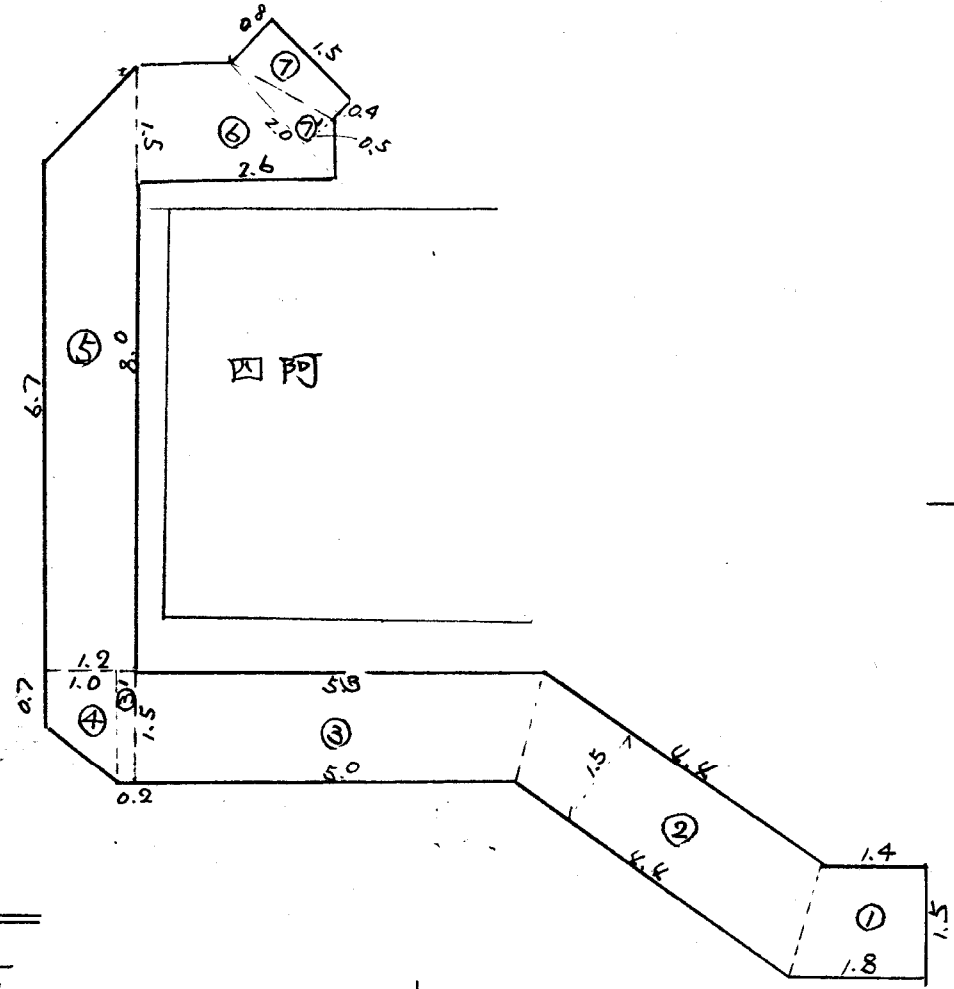

- ①  $(1.8 + 1.4) \times 1/2 \times 1.5 = 2.9$
- ②  $4.4 \times 1.5 = 6.6$
- ③  $(5.3 + 5.0) \times 1/2 \times 1.5 = 7.7$
- ④  $1.5 \times 0.2 = 0.3$
- ⑤  $(1.5 + 0.7) \times 1/2 \times 1.0 = 1.85$
- ⑥  $(8.0 + 6.7) \times 1/2 \times 1.2 = 8.82$
- ⑦  $(2.6 + 1.2) \times 1/2 \times 1.5 = 2.85$
- ⑦'  $2.0 \times 0.5 \times 1/2 = 0.5$



計 31.92  
≒ 32 m<sup>2</sup>

断面図

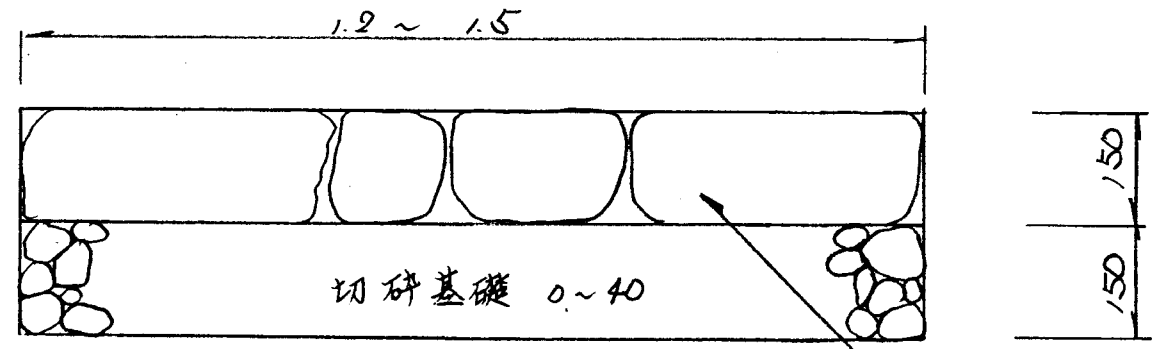

木曾石


自然石階段詳細図

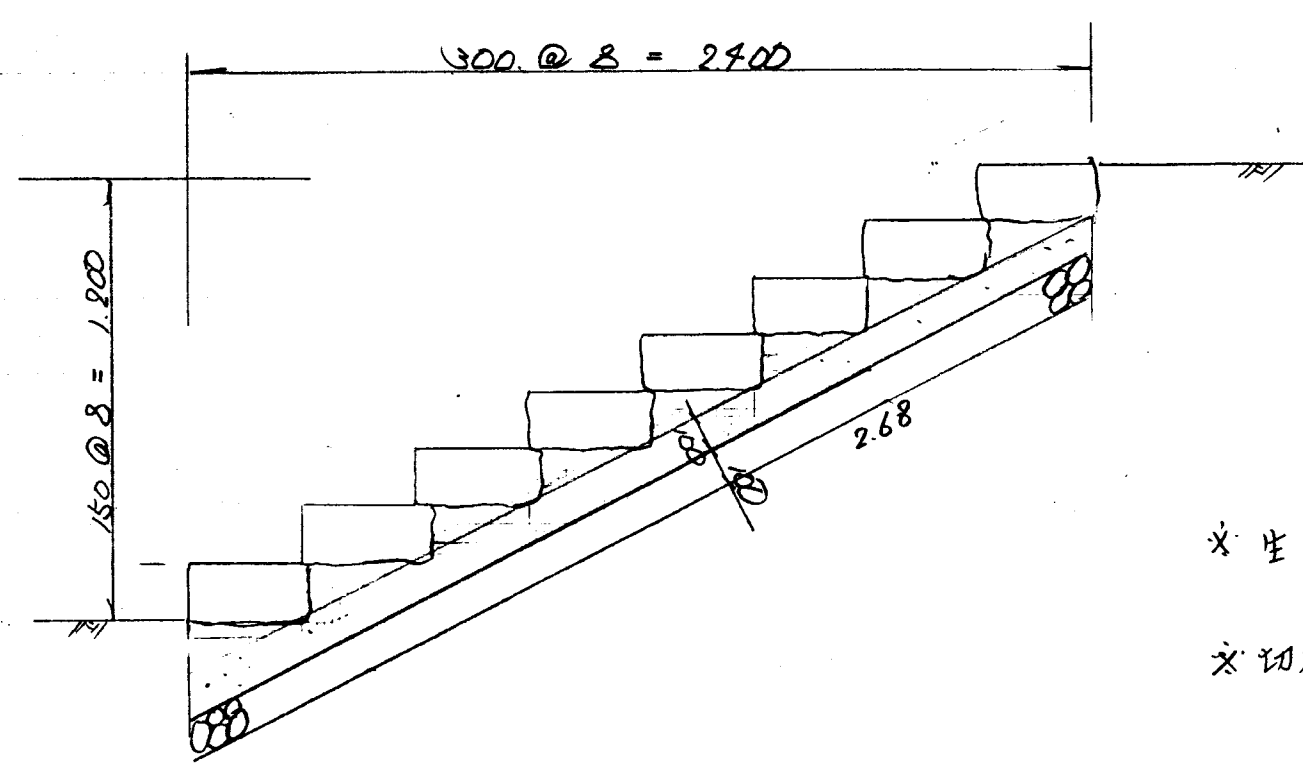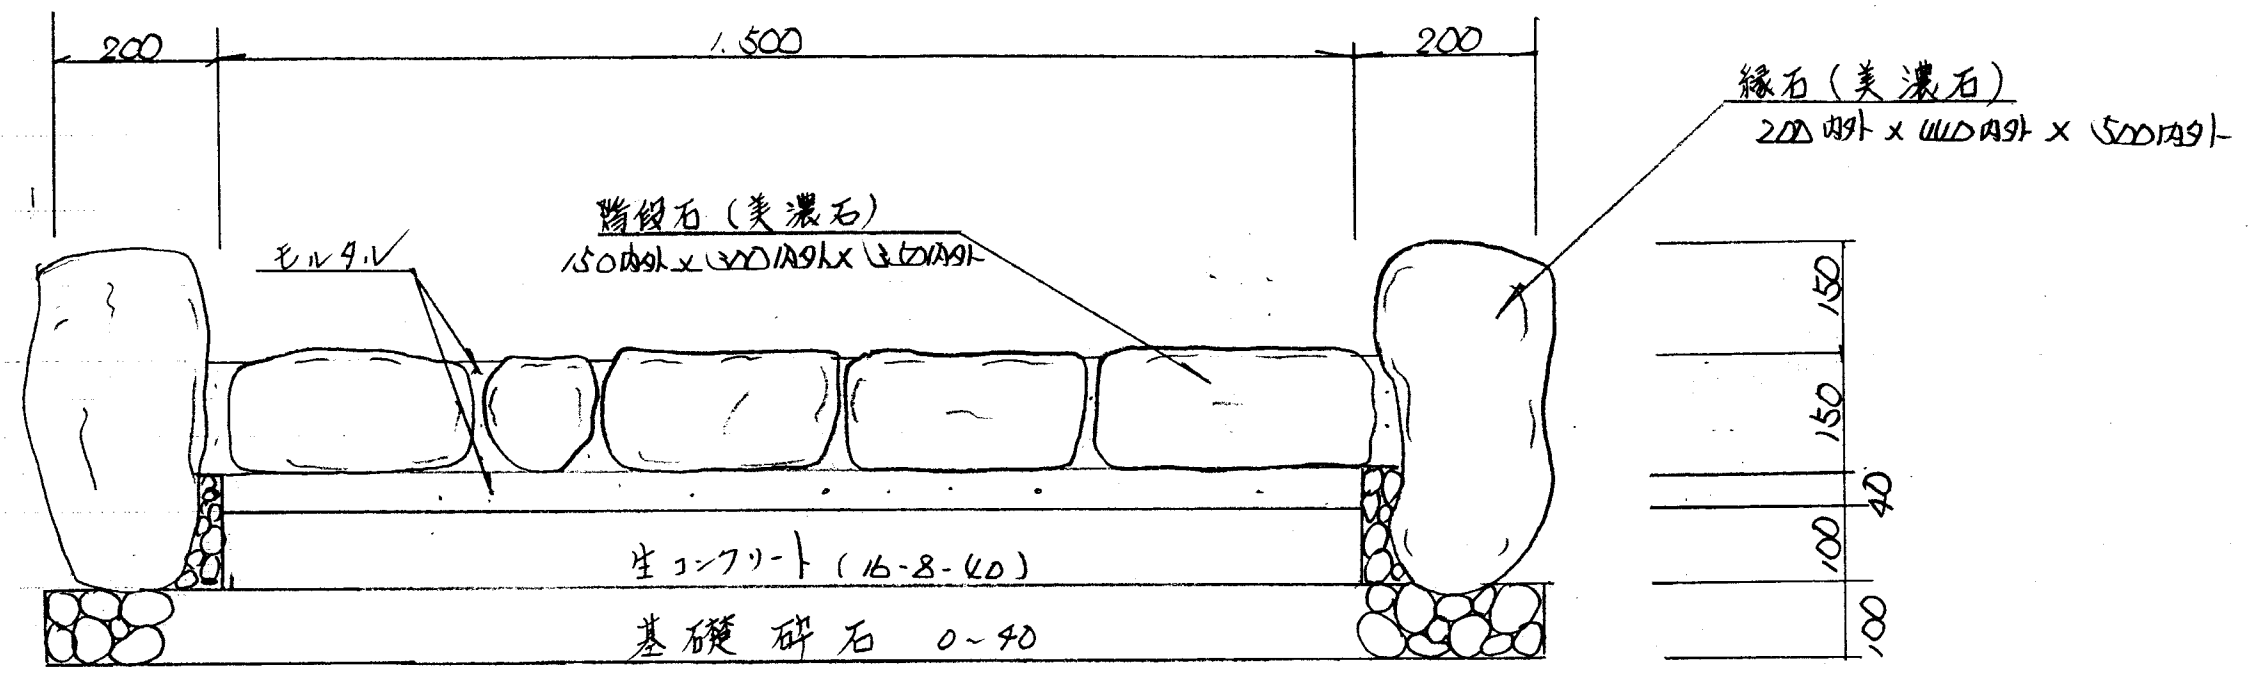

\* 生コン  $V = (1.5 \times 2.68) \times 0.1 \div 0.5 \text{ m}^3$

\* 切砕  $V = (1.9 \times 2.68) \times 0.1 \div 0.5 \text{ m}^3$


# 県南大規模公園 南入口ゾーン全体計画図

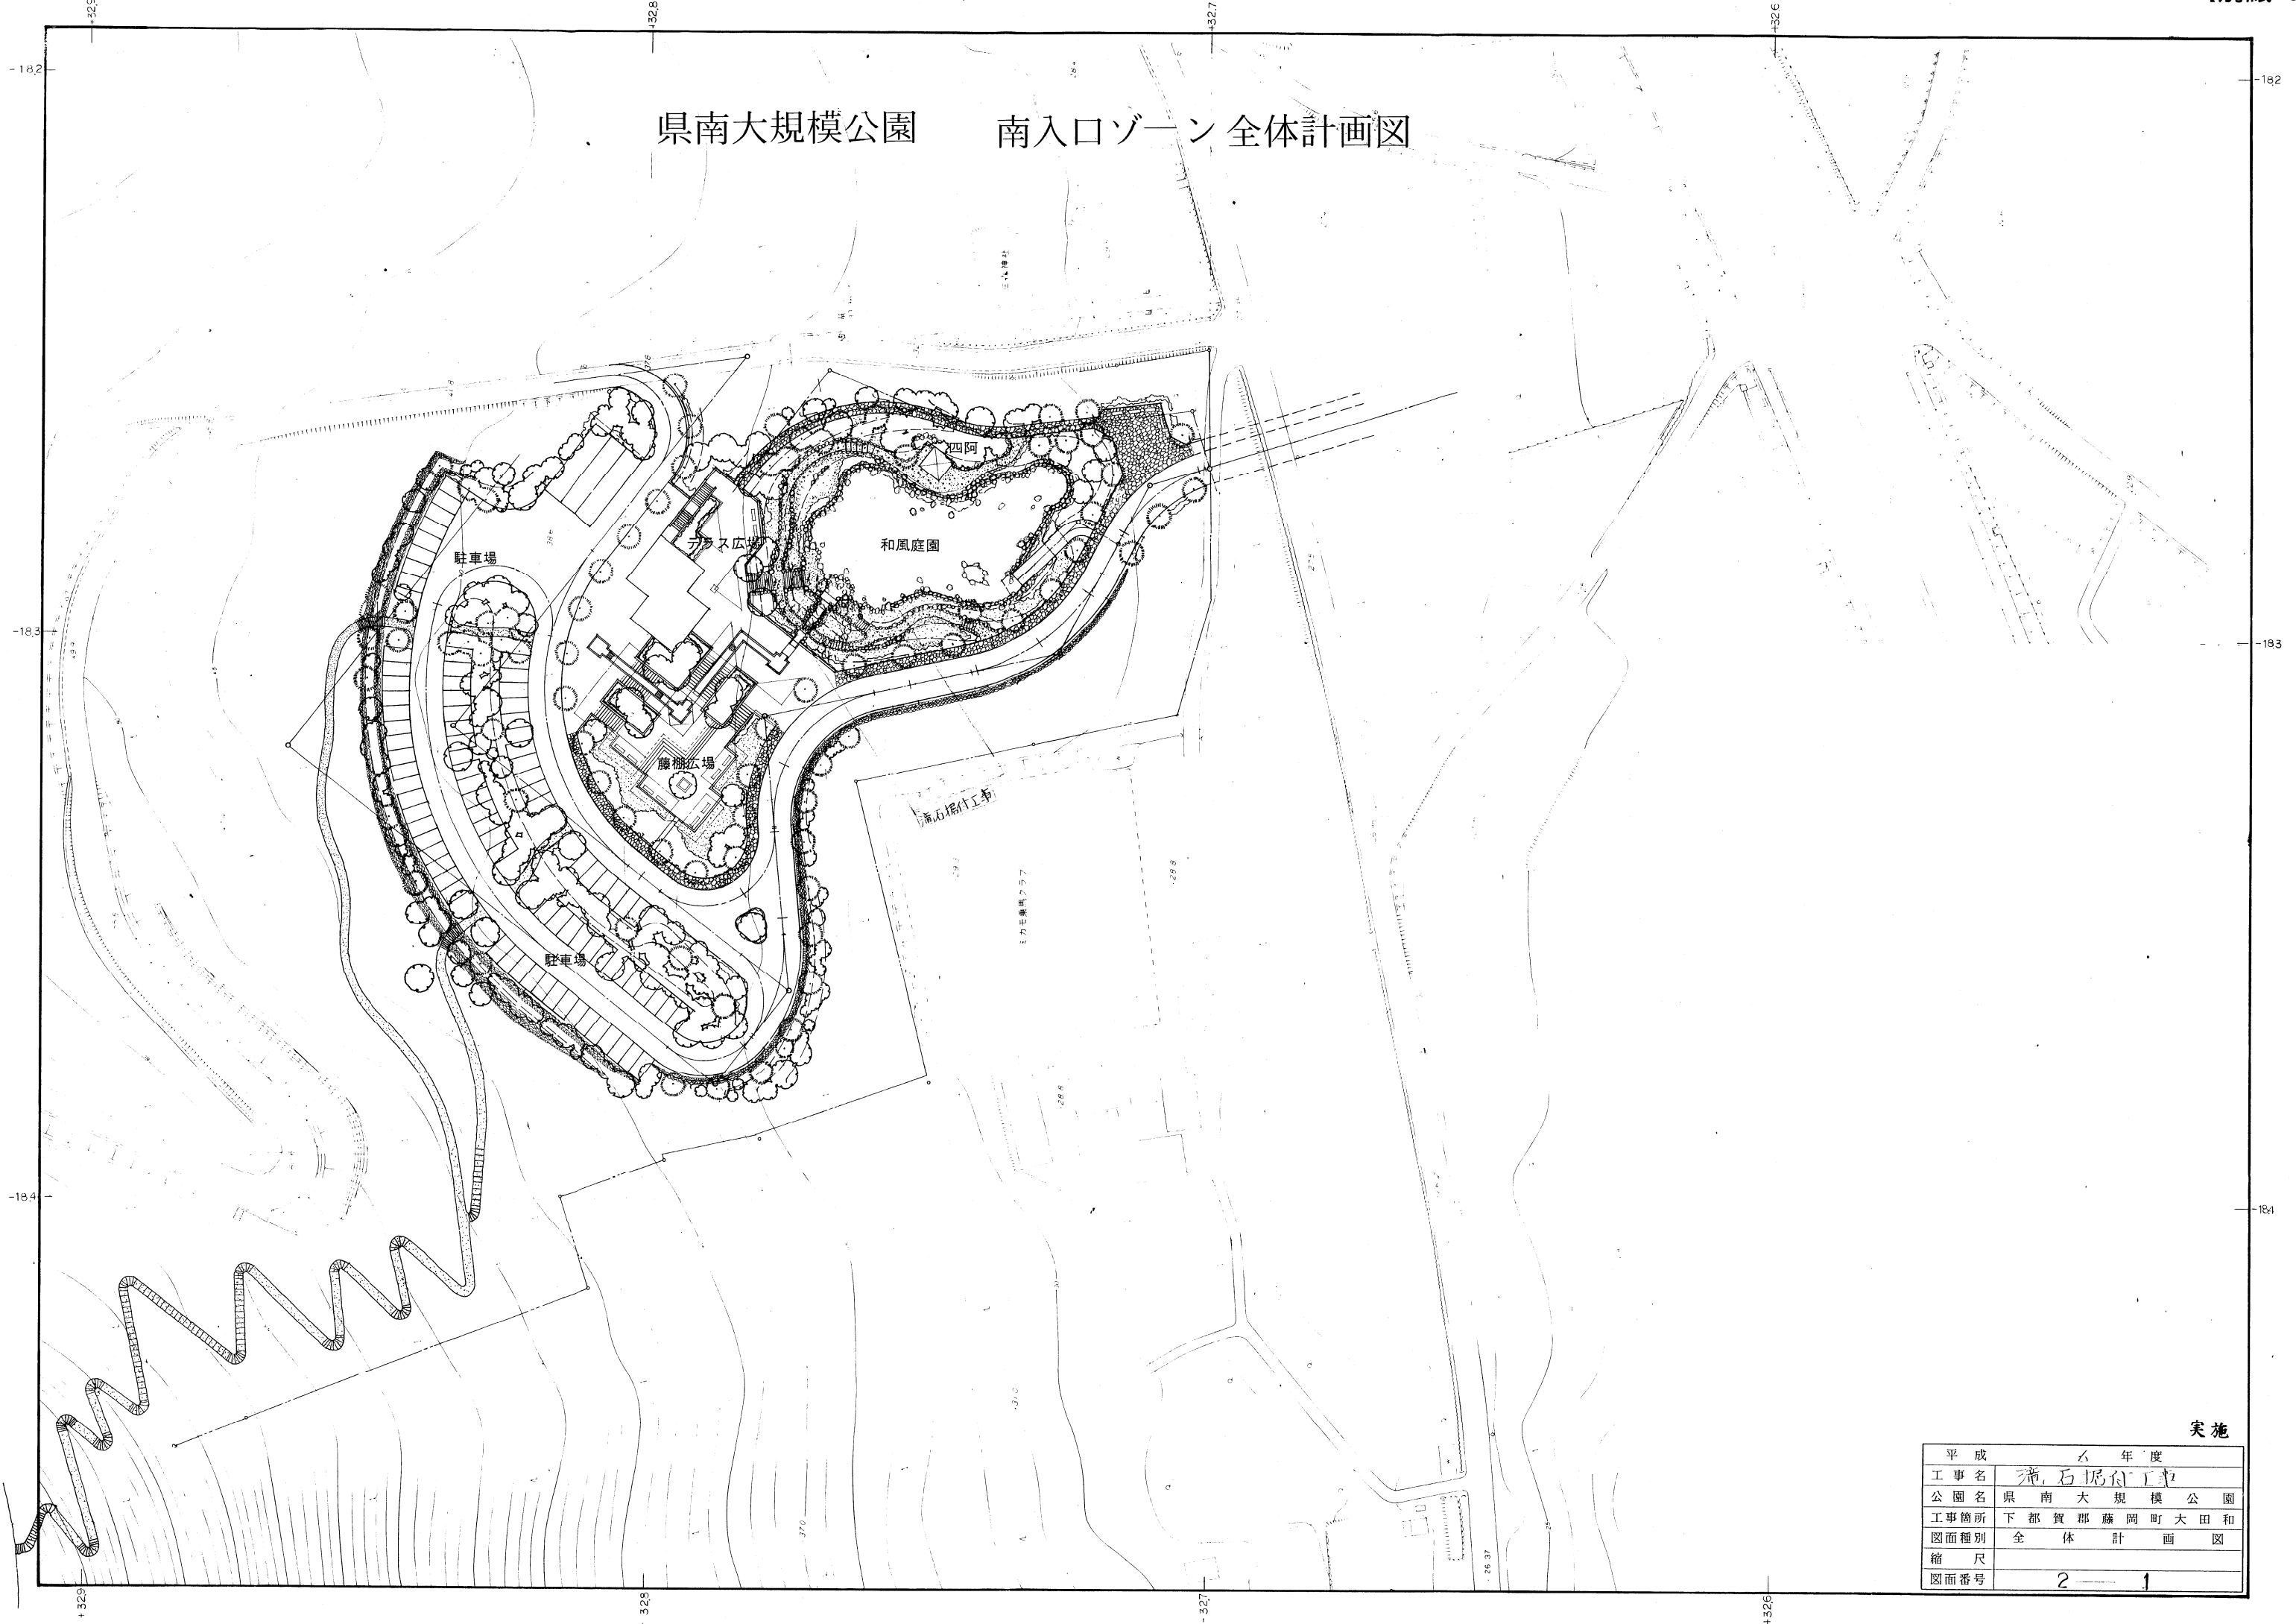

実施

平成	6	年度
工事名	滝石据付工事	
公園名	県南大規模公園	
工事箇所	下都賀郡藤岡町大田和	
図面種別	全体計画図	
縮尺		
図面番号	2	1

石組展開図

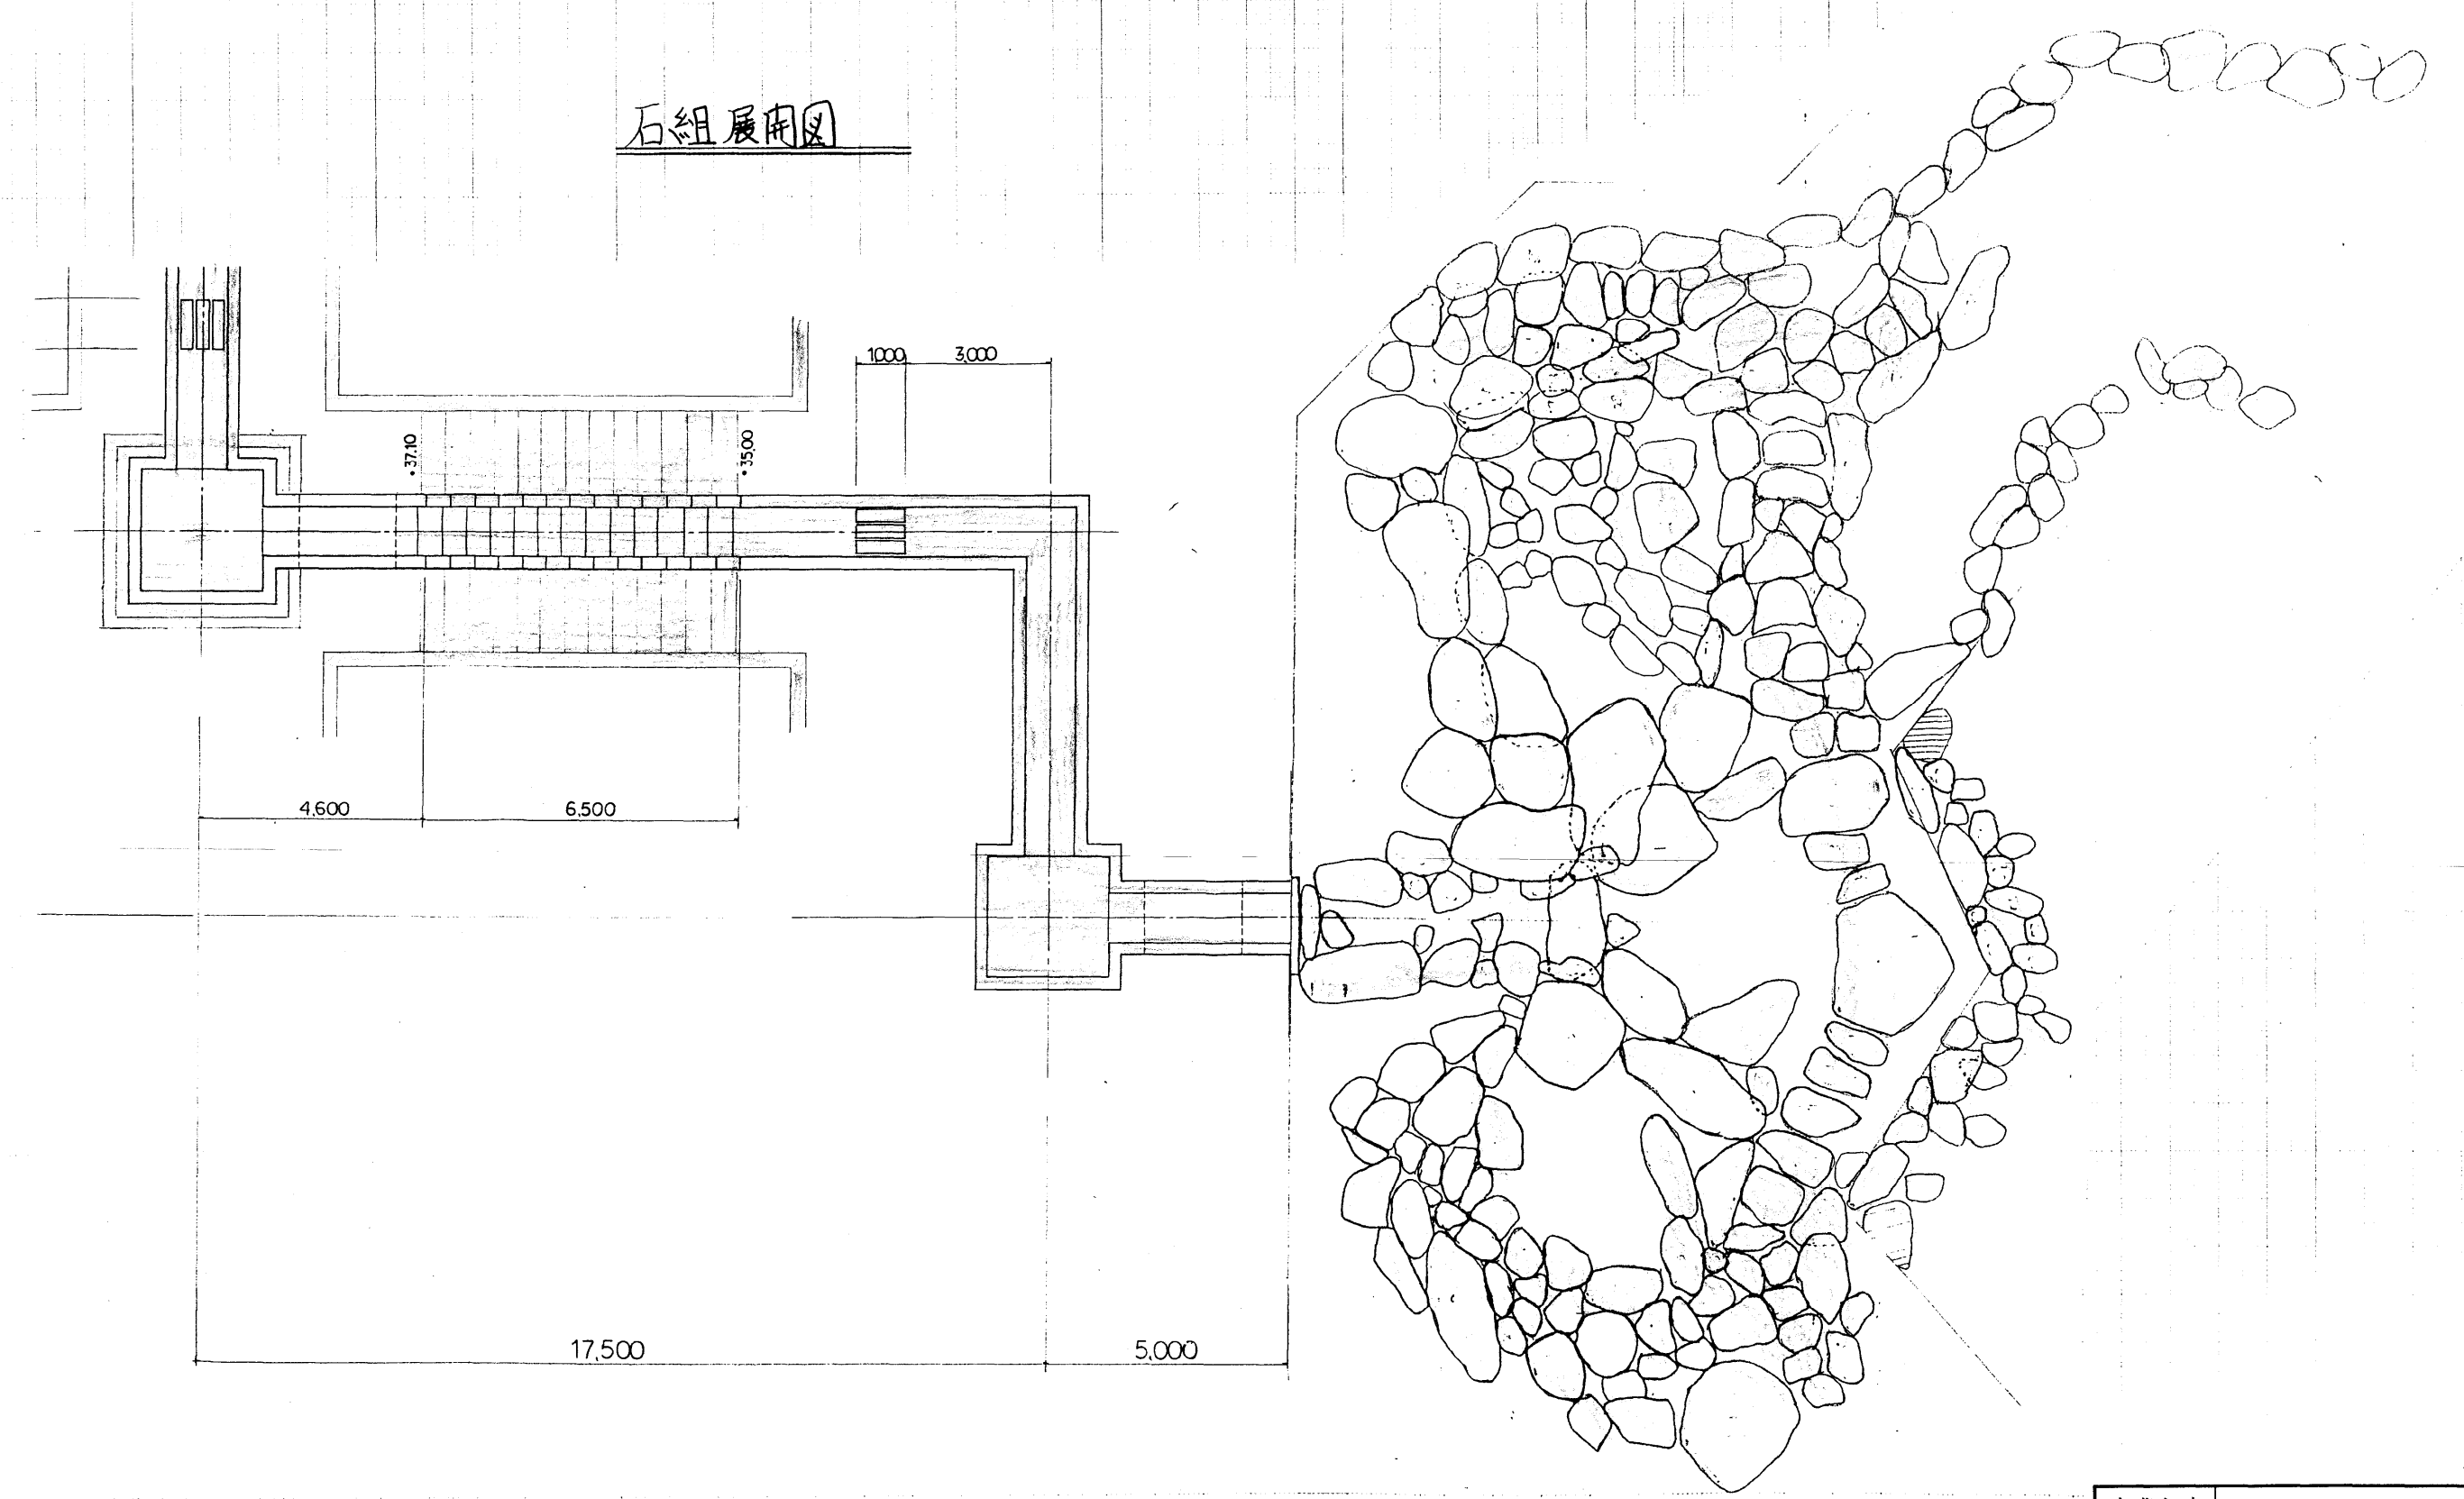

実施

事業年度	平成 6 年度
工事名	滝石据付 工事
路線名	県南大規模公園
工事箇所	下都賀 <sup>郡</sup> 市 <sup>市</sup> 藤岡 <sup>町</sup> 大田和 <sup>村</sup>
展開図	縮尺
図面番号	2 葉中之 2